


LACKAWANNA COAL CO. LTD.

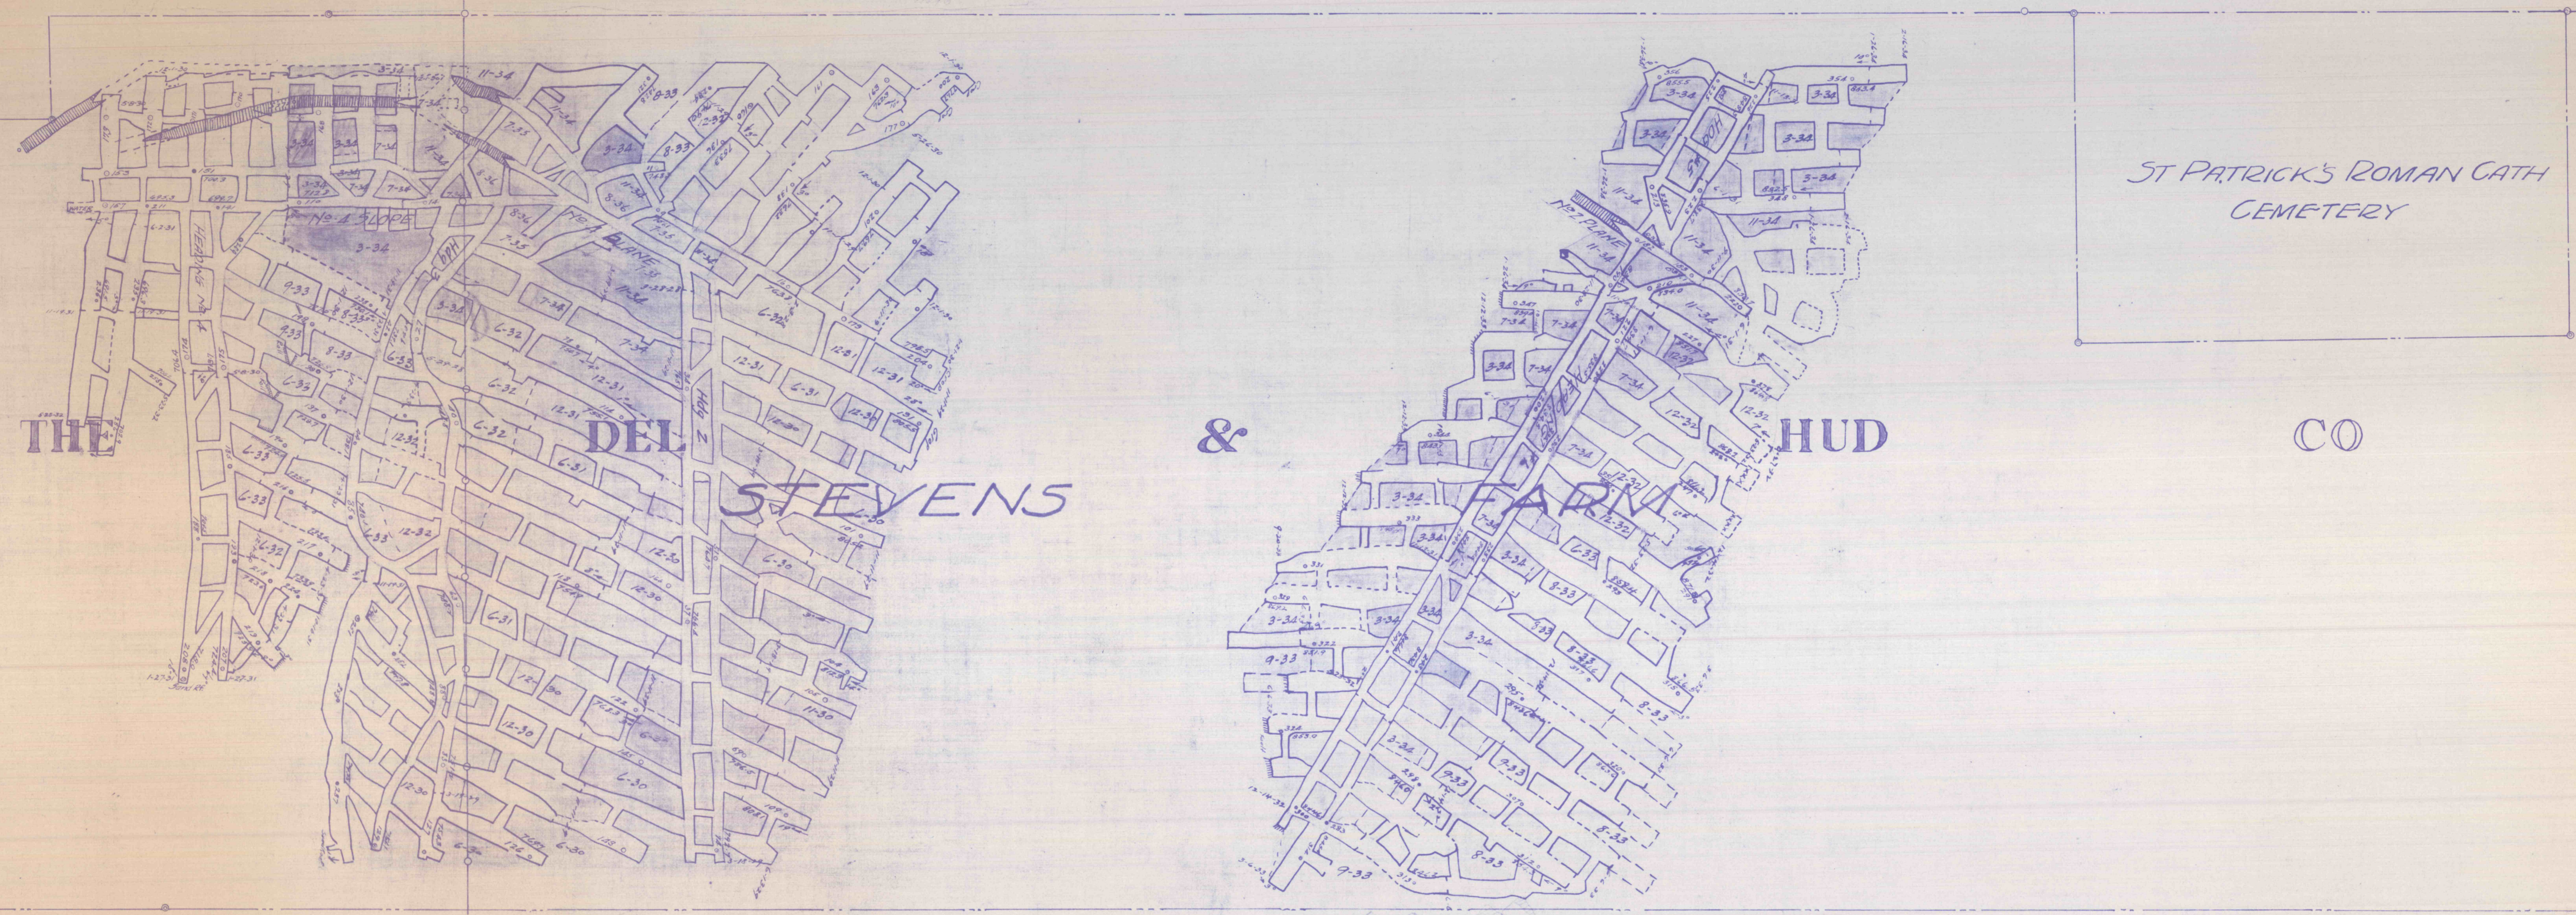

LACKAWANNA COAL CO. LTD.

..NORTHERN COAL FIELD.. OLYPHANT COLLIERY.. ROCK BED. 1"=100'.

BLAKELY Twp., Lackawanna County, Olyphant PA., HUDSON Coal Co., Grassy Island


 OLYPHANT CO. 1"=100'. BLAKELY TWP. LACKAWANNA COUNTY. HUDSON COAL CO.
 NORTHERN COAL FIELD...

F. 3. 5

F. 3. 5