

L. W. WILLIAMS NO. 2 LEASE.

J. B. SMITH
GLEN ALDEN COAL CO. COAL IN FEE

L. W. WILLIAMS
LEASE NO. 2.

L. W. WILLIAMS & D. L. B. W. R. CO.
GLEN ALDEN COAL CO. COAL IN FEE

F. T. U. R. N. E. R.
GLEN ALDEN COAL CO. COAL IN FEE

THOS. DARLING
GLEN ALDEN COAL CO. COAL IN FEE

GEORGE KOCHER



ARIO PARDEE

C. V. ROBBINS

ABRAM MINICH

CHARLES GARRINGER

M. G. CASE

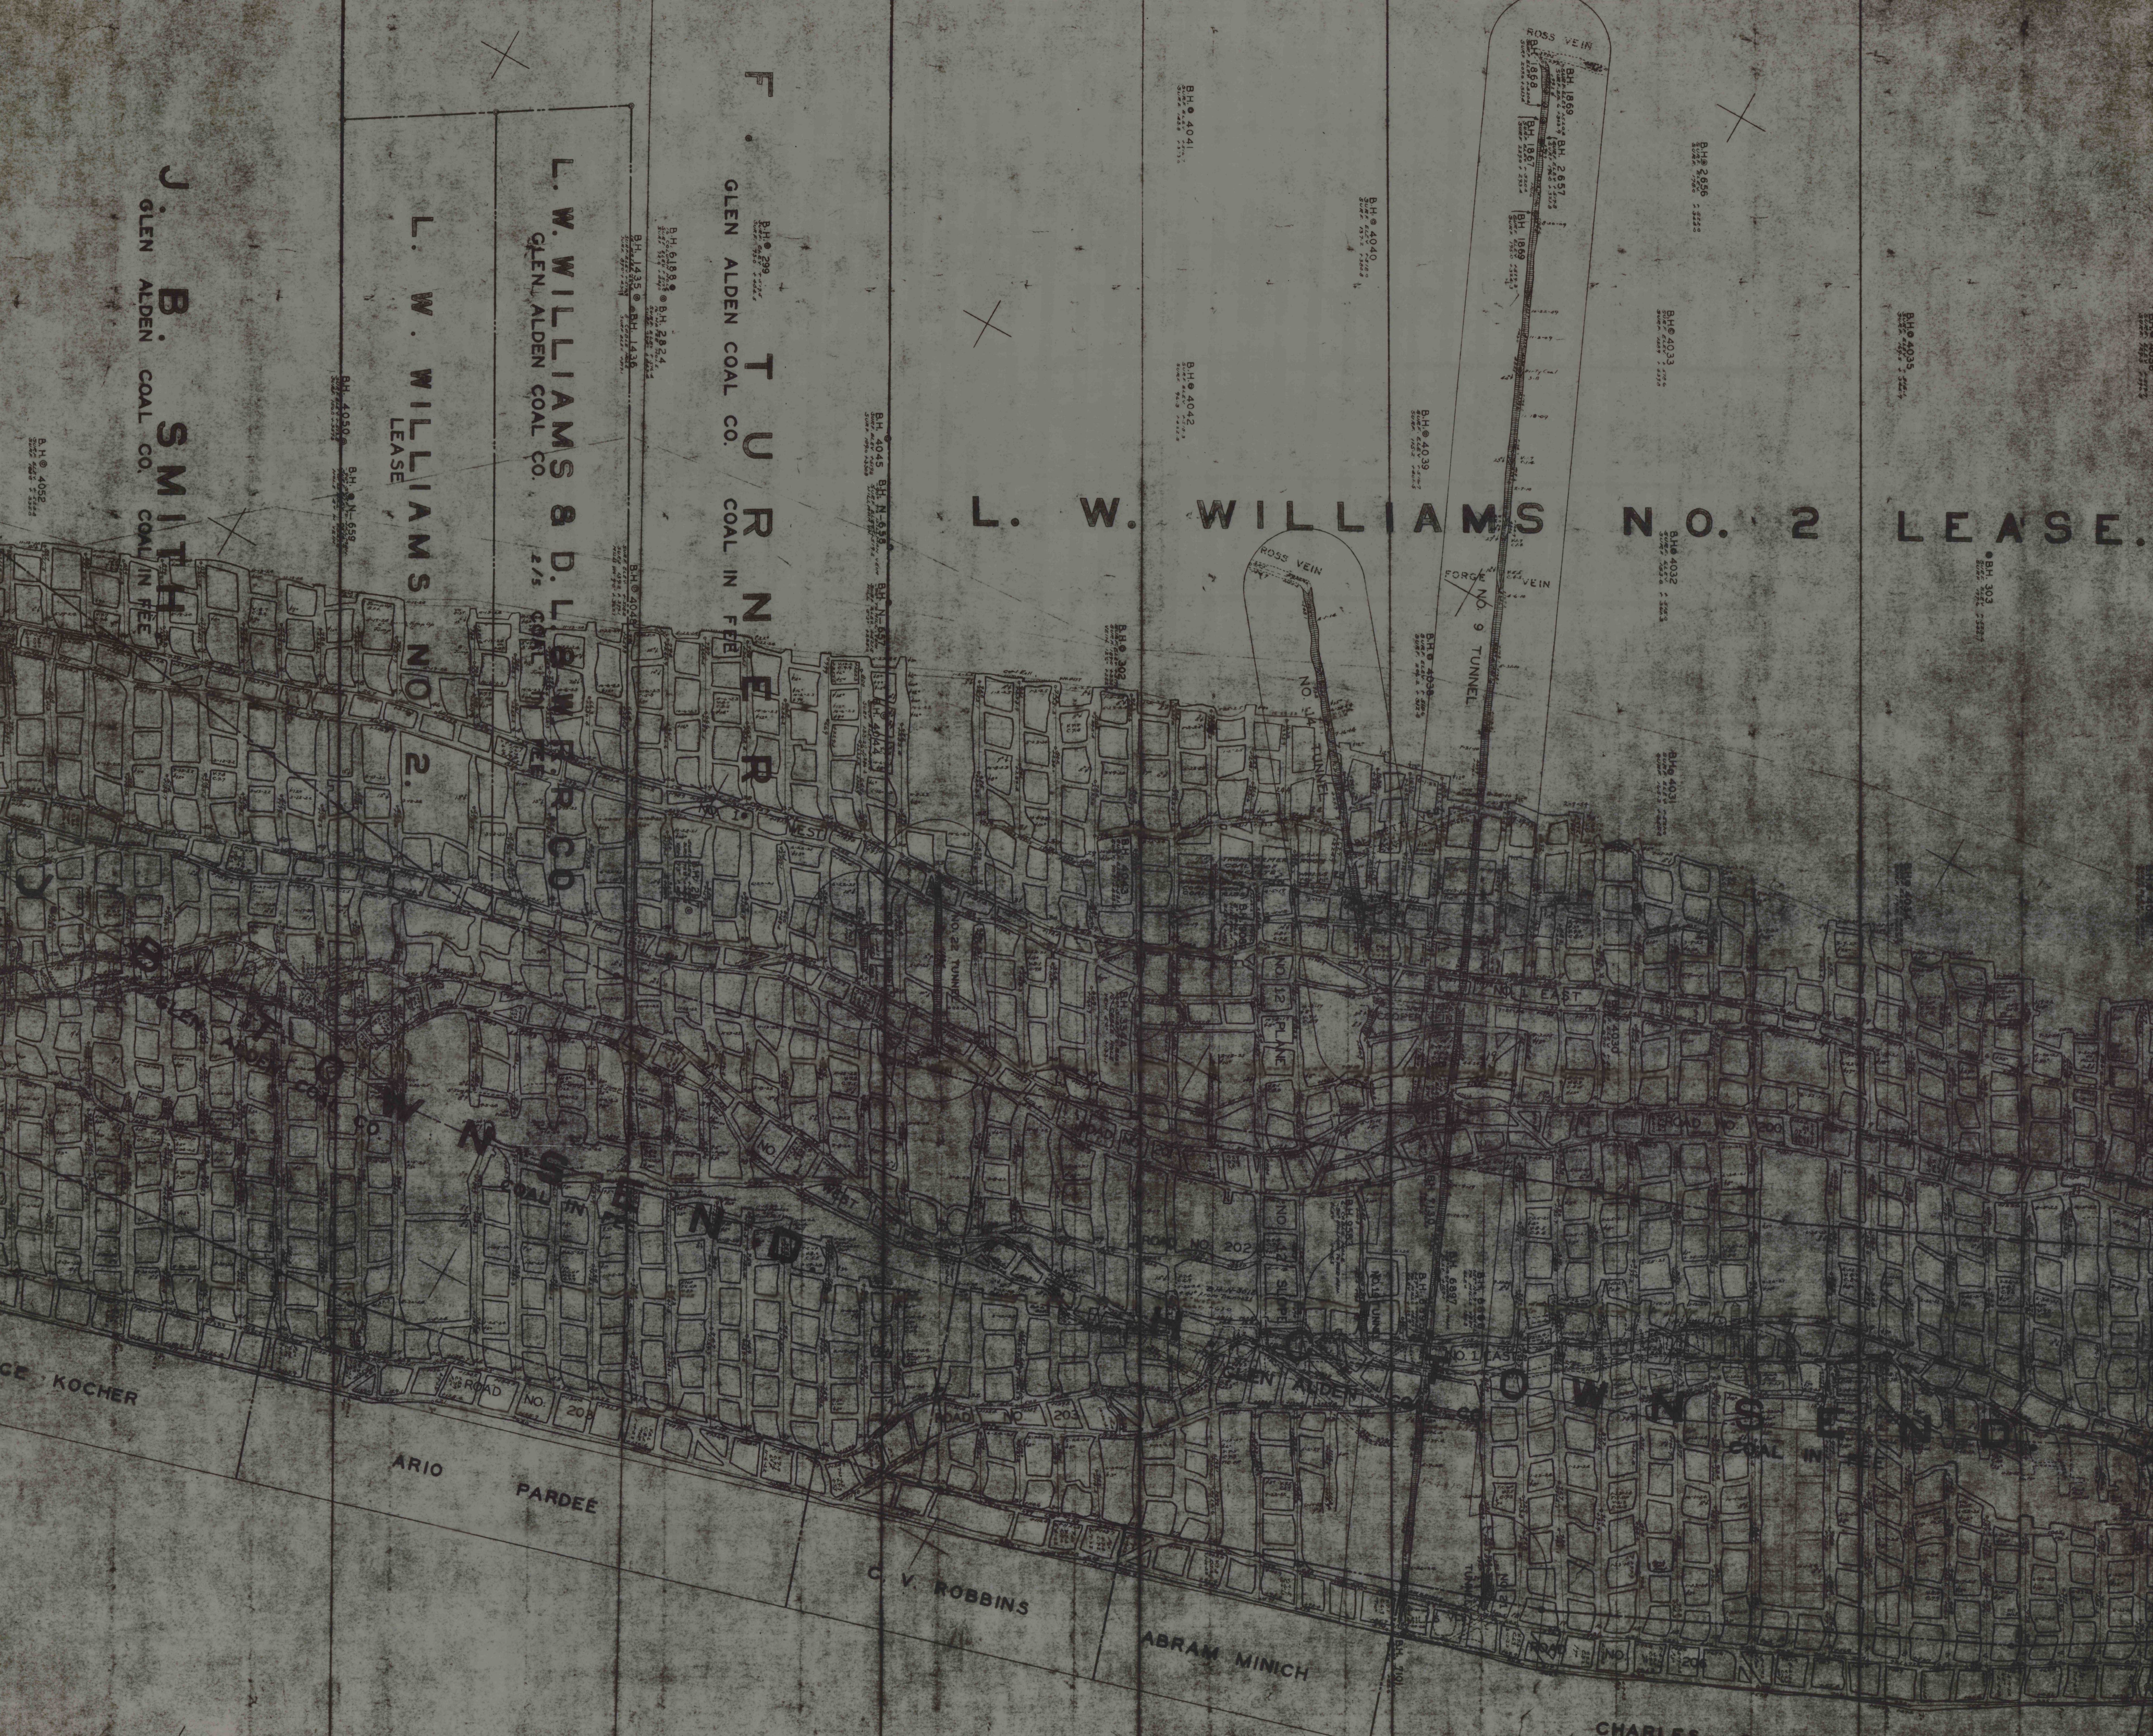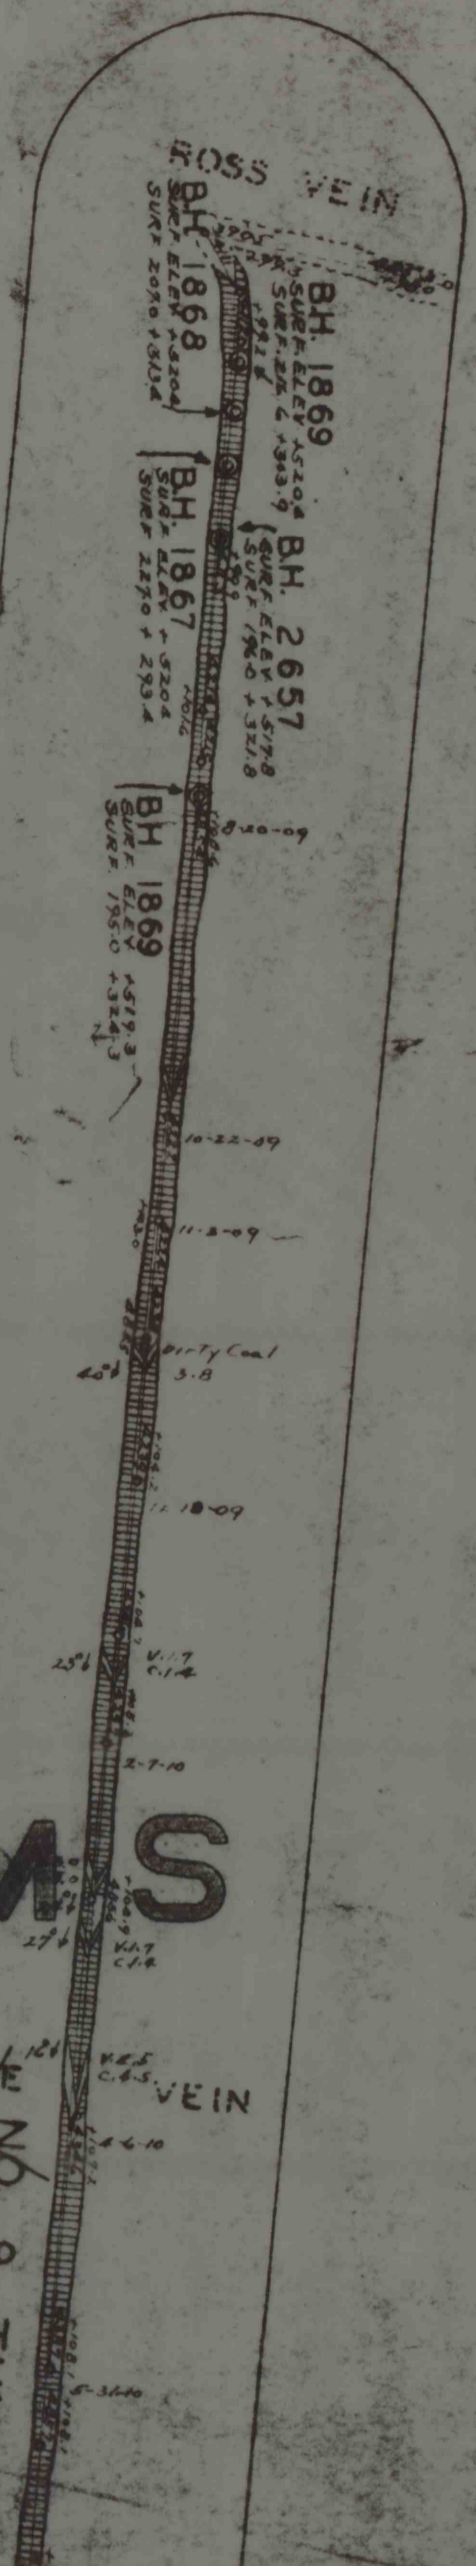

B.H. 4041
B.H. 4042
