
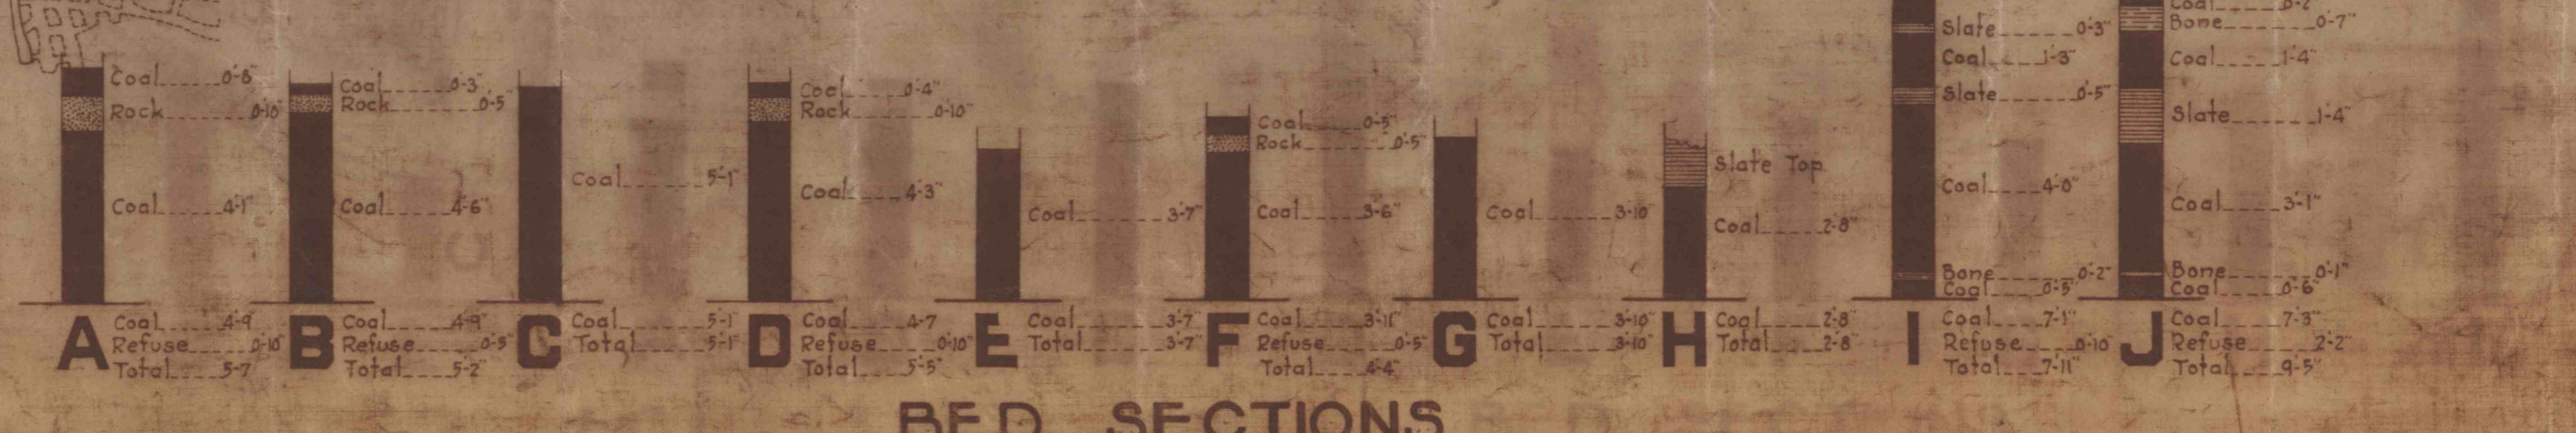


DATE OF LAST SURVEY POSTED			
NO 2 SHAFT		NO 3 SHAFT	
First	By	First	By
Posting	Whom	Posting	Whom

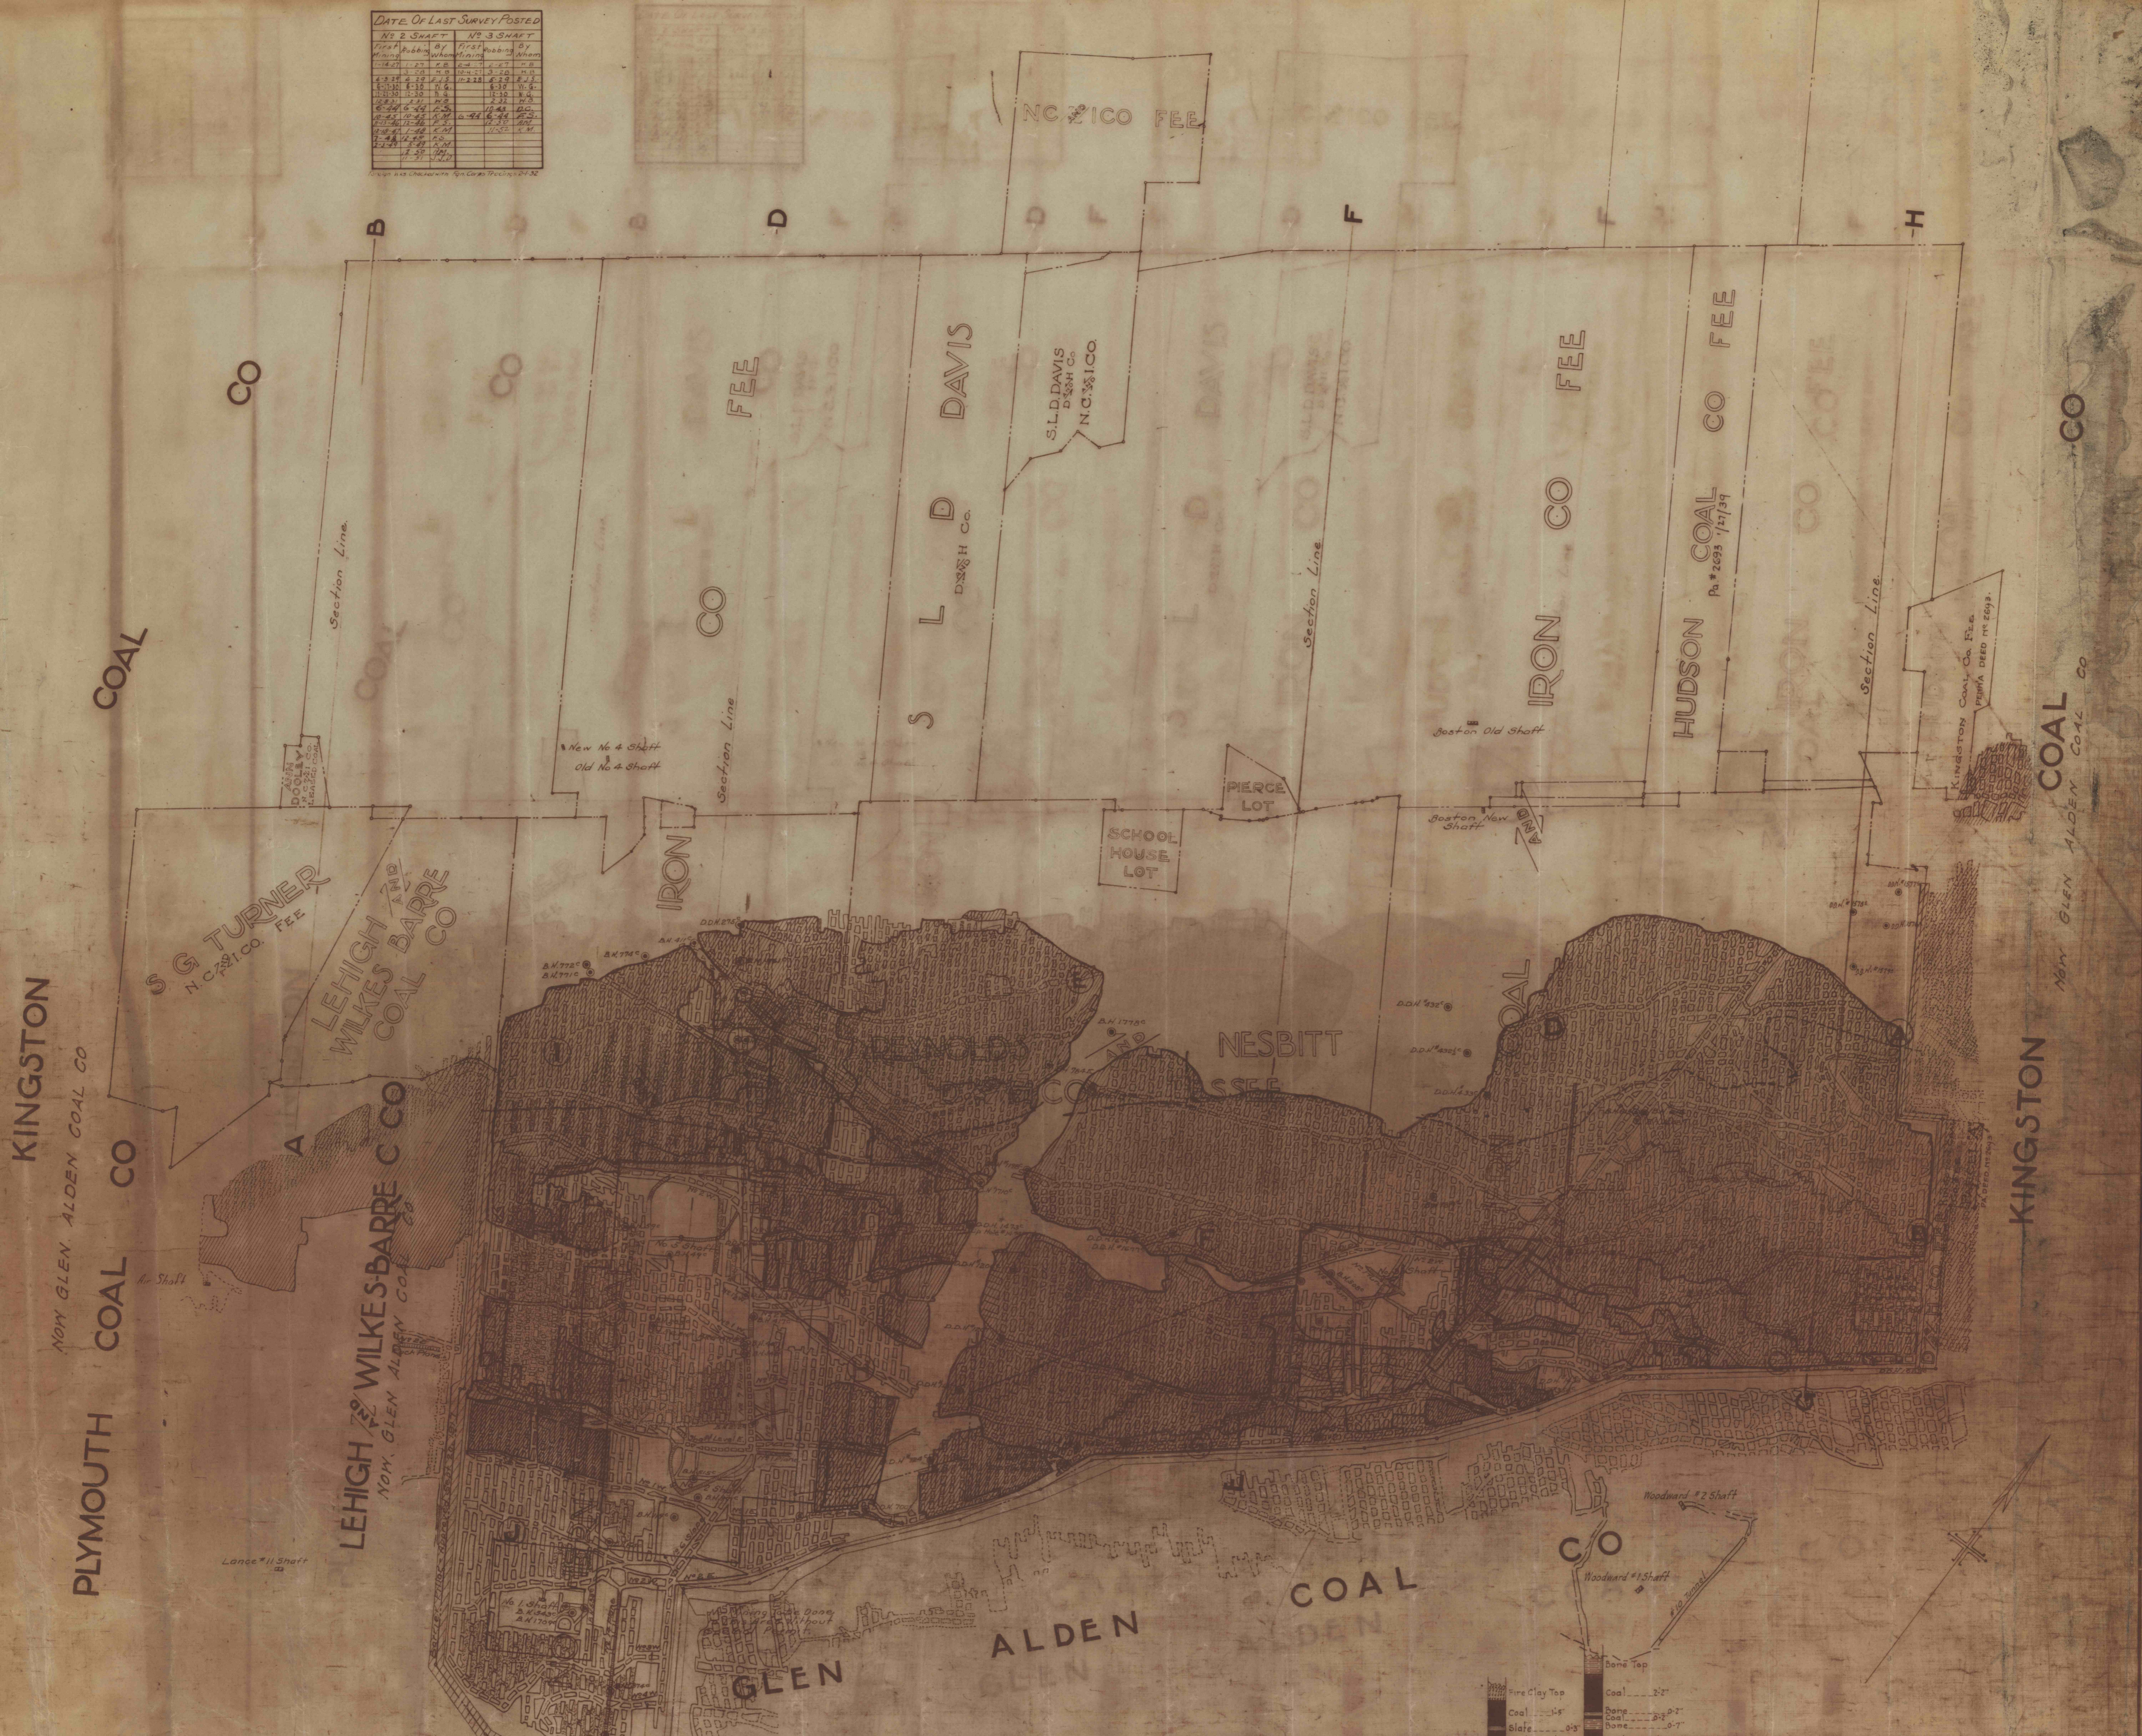

THE HUDSON COAL CO
 Map Showing
STANTON BED
 AT LOREE COLLY
 Scale 1" = 400'
 Office of The
