


PENNSYLVANIA COAL CO.

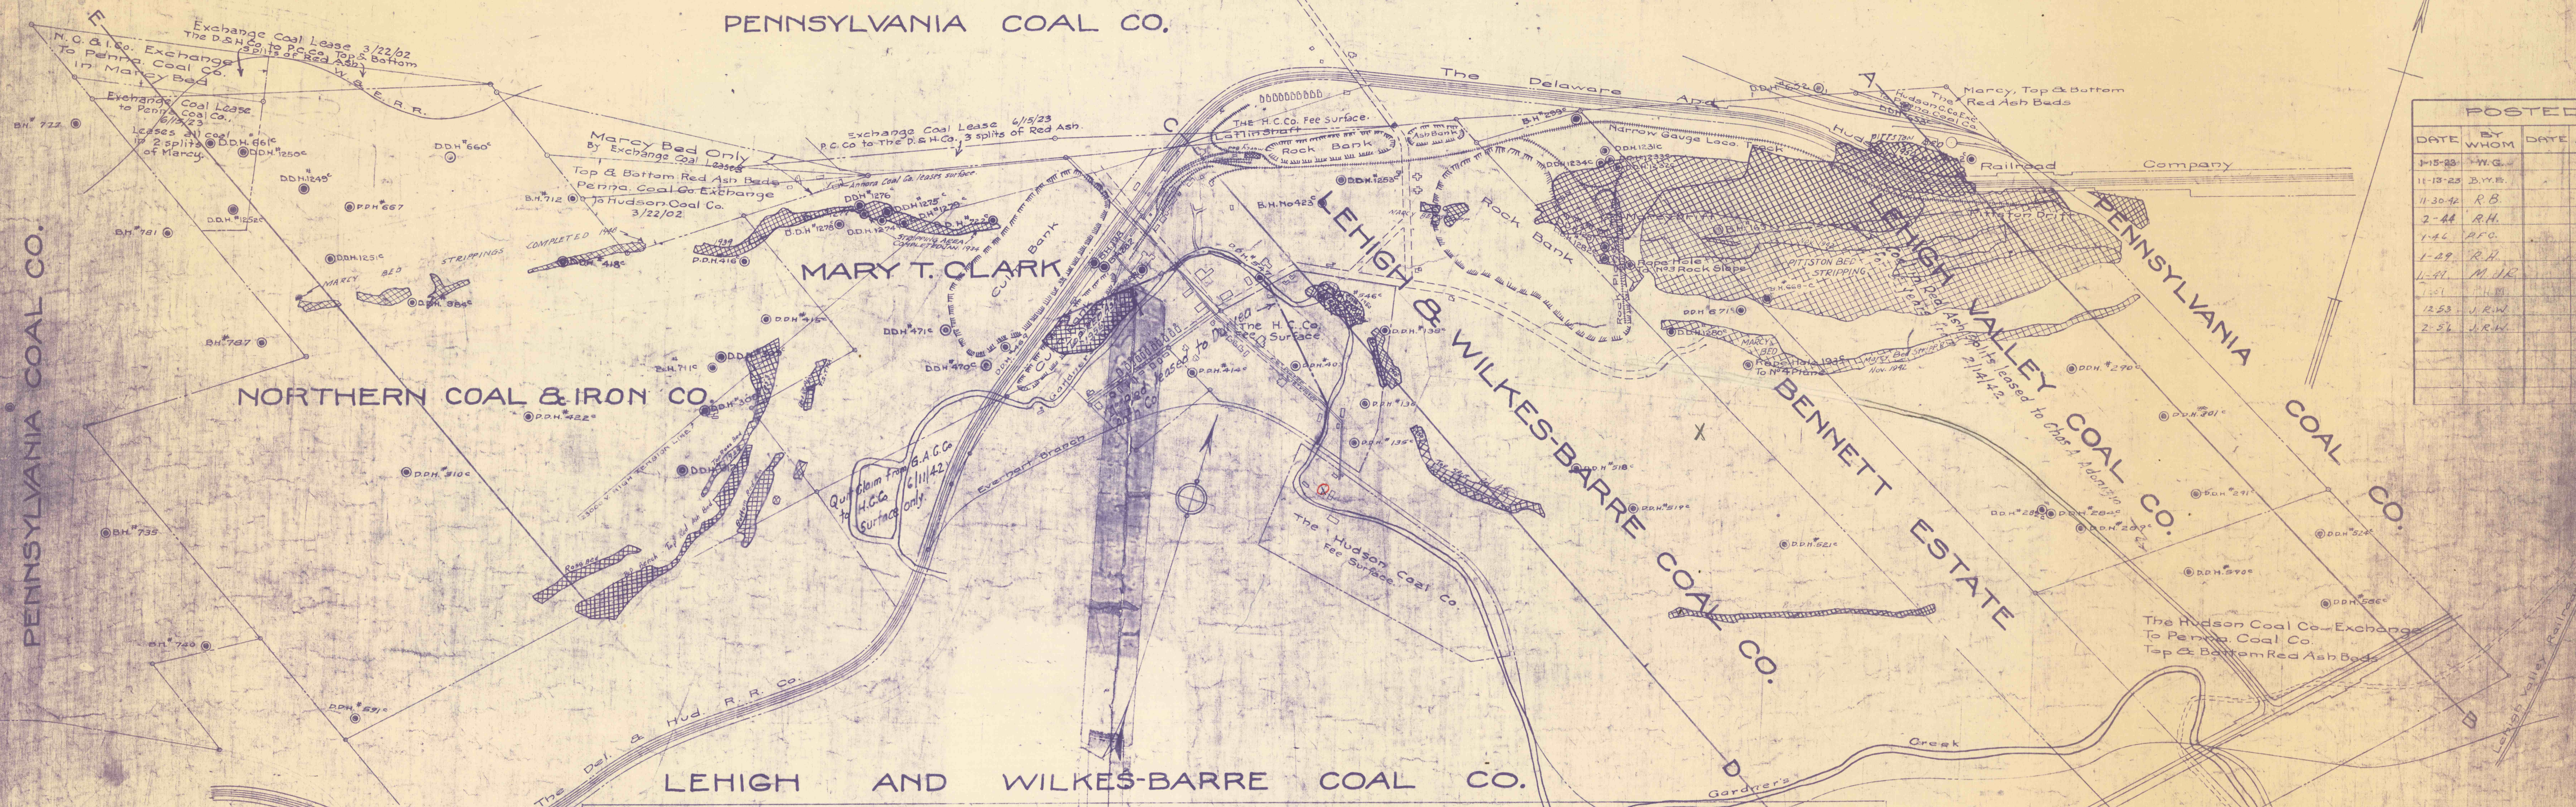

POSTED			
DATE	BY WHOM	DATE	BY WHOM
1-15-23	W.G.		
11-13-23	B.V.E.		
11-30-42	R.B.		
2-44	R.H.		
1-46	A.F.C.		
1-49	R.H.		
1-49	M.J.R.		
1-51	J.R.W.		
12-53	J.R.W.		
2-54	J.R.W.		

BORE HOLE DATA.

B.H.No	Size	Elev. of Top	Depth	From	To	B.H.No	Size	Elev. of Top	Depth	From	To	B.H.No	Size	Elev. of Top	Depth	From	To	B.H.No	Size	Elev. of Top	Depth	From	To							
135°		738.57	75'00"	Sur	B.R.A.	309°	1 1/2"	809.11	247'00"	Sur	B.R.A.	524°	2"	1000.63	151'00"	Sur	B.R.A.	984°	2"	801.40	129'8"	Sur	3 Ft	1250°	3"	761.65	84'00"	Sur	Marcy	
136°		769.11	69'5"	Sur	B.R.A.	310°	1 1/2"	837.93	291'00"	Sur	B.R.A.	546°	2"	721.77	38'8"	Sur	TSRA	1231°	2"	774.30	28'6"	Sur	Pittston	1275°	2"	733.85	20'00"	Sur	Marcy	
138°		782.00	62'00"	Sur	B.R.A.	312°	1 1/2"	860.25	228'00"	Sur	B.R.A.	247°	2"	715.45	22'2"	Sur	TSRA	1232°	2"	774.31	20'10"	Sur	Pittston	1276°	2"	730.70	21'5"	Sur	Marcy	
193°	6"	919.51	20'00"	Sur	B.R.A.	402°	1 1/2"	840.55	338'11"	Sur	B.R.A.	588°	2"	851.8°	129'00"	Sur	B.R.A.	1233°	2"	780.1	27'00"	Sur	Pittston	1278°	2"	738.21	17'9"	Sur	Marcy	
198°	6"	721.89	18'00"	Sur	B.R.A.	402°	1 1/2"	727.43	81'3"	Sur	B.R.A.	599°	2"	826.66	43'00"	Sur	B.R.A.	1234°	2"	777.94	24'10"	Sur	Marcy	1279°	2"	738.57	32'00"	Sur	Marcy	
238°	1 1/2"	850.07	18'00"	Sur	B.R.A.	414°	1 1/2"	723.67	50'00"	Sur	B.R.A.	591°	2"	754.60	16'00"	Sur	B.R.A.	1235°	2"	806.04	65'00"	Sur	Marcy	1280°	2"	703.67	99'00"	Sur	B.R.A.	
284°	1 1/2"	984.12	108'00"	Sur	B.R.A.	415°	1 1/2"	783.72	75'00"	Sur	Marcy	653°	2"	840.70	56'6"	Sur	Marcy	1236°	2"	790.62	80'00"	Sur	Pittston	1281°	1 1/2"	703.31	62'3"	Sur	B.R.A.	
287°	6"	721.89	124'00"	Sur	B.R.A.	416°	1 1/2"	782.51	143'00"	Sur	TSRA	661°	2"	740.2	90'6"	Sur	Marcy	1237°	2"	738.77	30'00"	Sur	Marcy	1282°	2"	808.21	125'00"	Sur	Marcy	
288°	6"	708.83	103'6"	Sur	B.R.A.	418°	1 1/2"	800.91	154'4"	Sur	3 Ft	667°	3"	782.62	208'8"	Sur	TRRA	1238°	2"	732.70	24'6"	Sur	Marcy	1283°	2"	750.45	92'00"	Sur	Marcy	
289°	1 1/2"	946.65	134'6"	Sur	B.R.A.	422°	1 1/2"	832.59	175'1"	Sur	B.R.A.	668°	3"	916.59	197'00"	Sur	TBTRA	1239°	2"	729.94	16'1"	Sur	Marcy							
290°	1 1/2"	928.08	261'00"	Sur	B.R.A.	423°	1 1/2"	739.74	41'00"	Sur	3 Ft	671°	3"	897.28	186'00"	Sur	TSRA	1272°	2"	734.37	15'1"	Sur	Marcy							
291°	1 1/2"	976.13	168'6"	Sur	B.R.A.	463°	1 1/2"	706.23	14'00"	Sur	T9	3 Ft	711°	8"	811.02	91'00"	Sur	TSRA	1280°	2"	856.43	11'10"	Sur	Marcy						
295°	6"	751.31	235'00"	Sur	B.R.A.	518°	1 1/2"	900.8	71'00"	Sur	TSRA	712°	8"	790.6	230'00"	Sur	B.R.A.	1281°	2"	843.18	25'6"	Sur	Pittston							
301°	1 1/2"	950.16	192'6"	Sur	B.R.A.	519°	1 1/2"	934.23	244'00"	Sur	B.R.A.	724°	8"	755.25	171'00"	Sur	Marcy	1282°	2"	851.12	23'9"	Sur	Pittston							
308°	1 1/2"	837.74	270'00"	Sur	B.R.A.	521°	1 1/2"	1002.14	260'00"	Sur	B.R.A.	764°	3"			Sur		1249°	2"	774.28	15'6'00"	Sur	3 Ft							

THE HUDSON COAL CO.  
 WILKESBARRE DIVISION  
 LAFLIN COLLIERY  
 And Adjoining Workings  
 GENERAL MAP

Scale: 1"=400'

Office of  
 Forecast Dept.  
 Scranton, Pa.