



PENNSYLVANIA COAL Co.

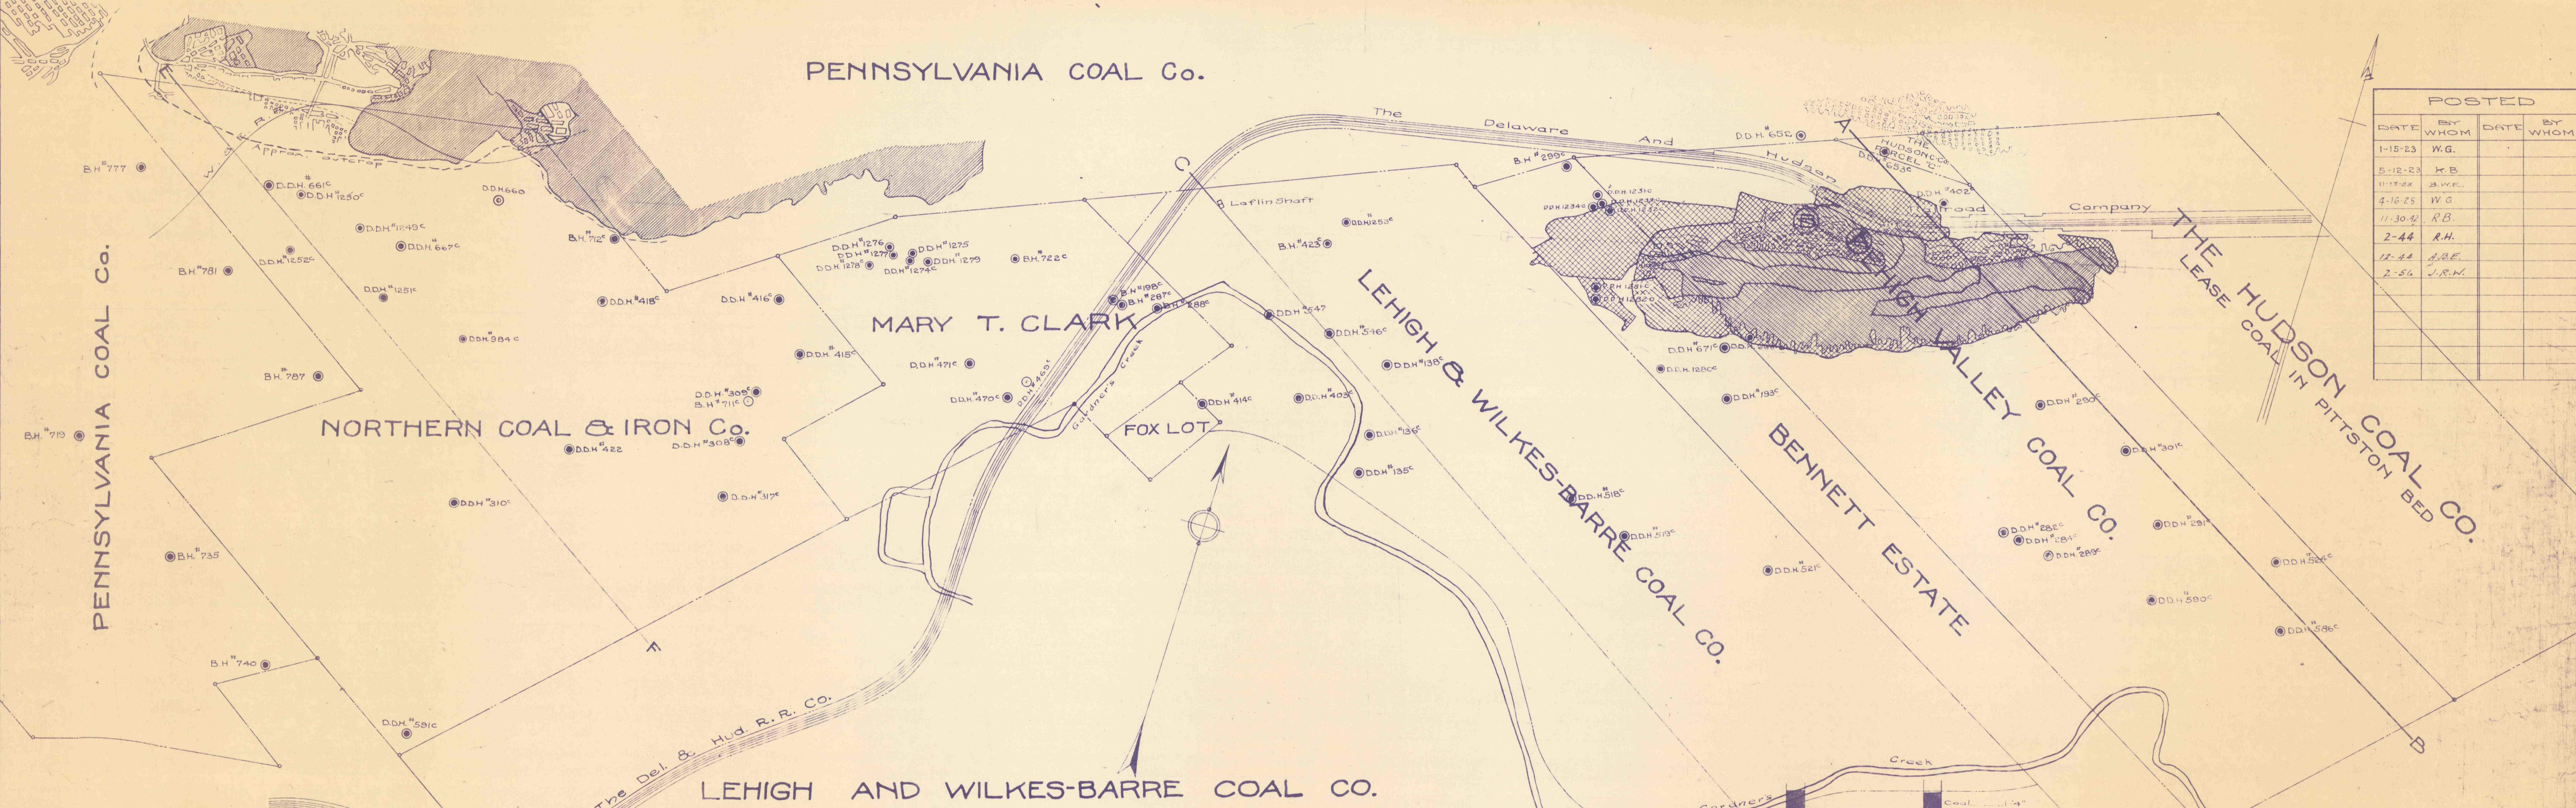

POSTED			
DATE	BY WHOM	DATE	BY WHOM
1-15-23	W.G.		
5-12-23	K.B.		
11-13-23	B.W.E.		
4-16-25	W.G.		
11-30-42	R.B.		
2-44	R.H.		
17-44	A.B.E.		
2-56	J.R.W.		

BORE HOLE DATA

B.H.No	Size	Elev. of Top	Depth	From	To	B.H.No	Size	Elev. of Top	Depth	From	To	B.H.No	Size	Elev. of Top	Depth	From	To	B.H.No	Size	Elev. of Top	Depth	From	To						
135 <sup>c</sup>		738.57	75'00"	Sur	B.R.A.	309 <sup>c</sup>	1 1/2"	809.11	247'00"	Sur	B.R.A.	521 <sup>c</sup>	1 1/2"	1002.14	260'00"	Sur	B.R.A.	712 <sup>c</sup>	8"	730.06	230'00"	Sur	B.R.A.	1277 <sup>c</sup>	2"	729.94	16'11"	Sur	Marcy
136 <sup>c</sup>		769.11	68'5"	Sur	B.R.A.	310 <sup>c</sup>	1 1/2"	837.93	291'00"	Sur	B.R.A.	524 <sup>c</sup>	1 1/2"	1000.63	151'00"	Sur	B.R.A.	722 <sup>c</sup>	8"	755.25	171'00"	Sur	Marcy	1278 <sup>c</sup>	2"	734.37	15'11"	Sur	Marcy
138 <sup>c</sup>		782.00	62'00"	Sur	B.R.A.	317 <sup>c</sup>	1 1/2"	860.25	228'00"	Sur	B.R.A.	546 <sup>c</sup>	2"	721.77	38'8"	Sur	T.S.R.A.	934 <sup>c</sup>	2"	801.40	123'8"	Sur	3Ft	1279 <sup>c</sup>	2"	738.21	17'8"	Sur	Marcy
193 <sup>c</sup>	6"	919.51	200'00"	Sur	B.R.A.	402 <sup>c</sup>	1 1/2"	840.55	338'11"	Sur	B.R.A.	547 <sup>c</sup>	2"	715.45	52'3"	Sur	T.S.R.A.	1231 <sup>c</sup>	2"	774.30	28'6"	Sur	Pittston	1280 <sup>c</sup>	2"	816.43	11'10"	Sur	Marcy
198 <sup>c</sup>	6"	721.89	120'00"	Sur	B.R.A.	403 <sup>c</sup>	1 1/2"	727.43	8'3"	Sur	B.R.A.	586 <sup>c</sup>	2"	951.8	129'00"	Sur	B.F.A.	1232 <sup>c</sup>	2"	774.31	20'5"	Sur	Pittston	1281 <sup>c</sup>	2"	843.18	25'6"	Sur	Pittston
222 <sup>c</sup>	1 1/2"	950.07	180'00"	Sur	B.R.A.	414 <sup>c</sup>	1 1/2"	723.67	50'00"	Sur	B.R.A.	590 <sup>c</sup>	2"	926.66	43'00"	Sur	B.F.A.	1233 <sup>c</sup>	2"	780.1	27'00"	Sur	Pittston	1282 <sup>c</sup>	2"	851.12	23'9"	Sur	Pittston
234 <sup>c</sup>	1 1/2"	948.12	108'00"	Sur	B.R.A.	415 <sup>c</sup>	1 1/2"	783.72	75'00"	Sur	Marcy	591 <sup>c</sup>	2"	754.60	160'00"	Sur	B.R.A.	1234 <sup>c</sup>	2"	777.34	24'10"	Sur	Pittston	513 <sup>c</sup>	1 1/2"	900.8	71'00"	Sur	T.S.R.A.
287 <sup>c</sup>	6"	721.89	124'00"	Sur	B.R.A.	416 <sup>c</sup>	1 1/2"	782.51	143'00"	Sur	T.B.T.R.A.	652 <sup>c</sup>	2"	808.21	125'00"	Sur	Marcy	1245 <sup>c</sup>	2"	774.28	156'00"	Sur	3Ft						
288 <sup>c</sup>	6"	708.83	103'6"	Sur	B.R.A.	418 <sup>c</sup>	1 1/2"	800.91	154'4"	Sur	3Ft	653 <sup>c</sup>	2"	840.70	56'6"	Sur	Marcy	1255 <sup>c</sup>	3"	761.65	84'00"	Sur	Marcy						
289 <sup>c</sup>	1 1/2"	946.65	131'6"	Sur	B.R.A.	422 <sup>c</sup>	1 1/2"	832.59	175'11"	Sur	B.R.A.	660 <sup>c</sup>	2"	750.45	92'00"	Sur	Marcy	1251 <sup>c</sup>	3"	806.04	65'00"	Sur	Marcy						
290 <sup>c</sup>	1 1/2"	928.08	261'00"	Sur	B.R.A.	423 <sup>c</sup>	1 1/2"	739.74	41'00"	Sur	3Ft	661 <sup>c</sup>	2"	740.2	90'6"	Sur	Marcy	1252 <sup>c</sup>	2"	790.62	50'00"	Sur	Pittston						
291 <sup>c</sup>	1 1/2"	976.13	168'6"	Sur	B.R.A.	469 <sup>c</sup>	1 1/2"	706.23	14'00"	Sur	T.S.R.A.	667 <sup>c</sup>	3"	782.62	208'8"	Sur	T.B.T.R.A.	1253 <sup>c</sup>	2"	738.77	30'00"	Sur	Marcy						
298 <sup>c</sup>	6"	751.31	235'00"	Sur	B.R.A.	470 <sup>c</sup>	1 1/2"	703.67	99'00"	Sur	B.R.A.	668 <sup>c</sup>	3"	916.59	197'00"	Sur	T.B.T.R.A.	1274 <sup>c</sup>	2"	732.70	24'6"	Sur	Marcy						
301 <sup>c</sup>	1 1/2"	950.16	192'6"	Sur	B.R.A.	471 <sup>c</sup>	1 1/2"	703.31	62'3"	Sur	B.R.A.	671 <sup>c</sup>	3"	897.25	186'00"	Sur	T.S.R.A.	1275 <sup>c</sup>	2"	733.85	20'00"	Sur	Marcy						
308 <sup>c</sup>	1 1/2"	837.74	270'00"	Sur	B.R.A.	519 <sup>c</sup>	1 1/2"	934.23	244'00"	Sur	B.R.A.	711 <sup>c</sup>	8"	811.02	91'00"	Sur	T.S.R.A.	1276 <sup>c</sup>	2"	730.70	21'5"	Sur	Marcy						

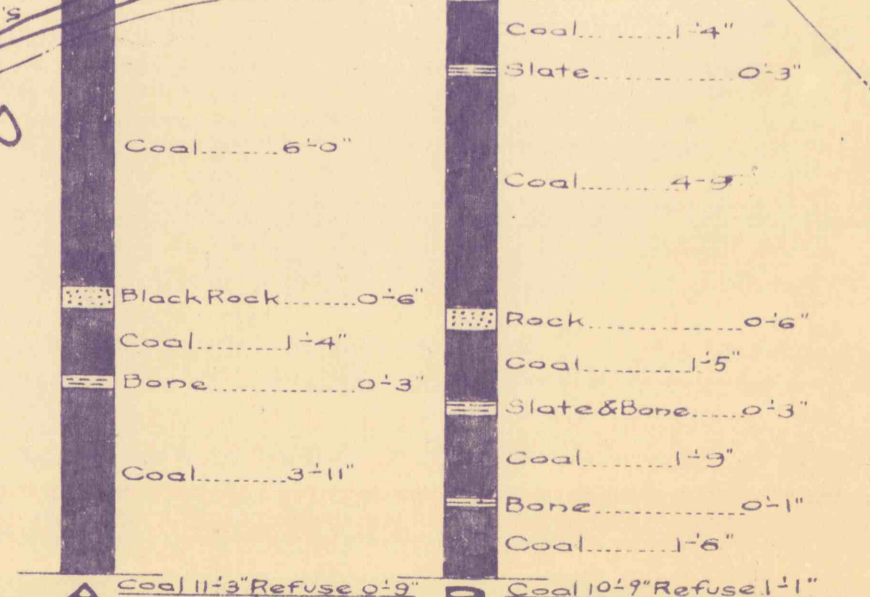

THE HUDSON COAL CO.  
WILKESBARRE DIVISION  
Workings  
in the  
PITTSTON BED  
LAFLIN COLLIERY  
Scale 1" = 400'