

HILLSIDE COAL & IRON CO.

CRIPPEN


CRIPPEN

PECK

DODD

WISNER

FOX

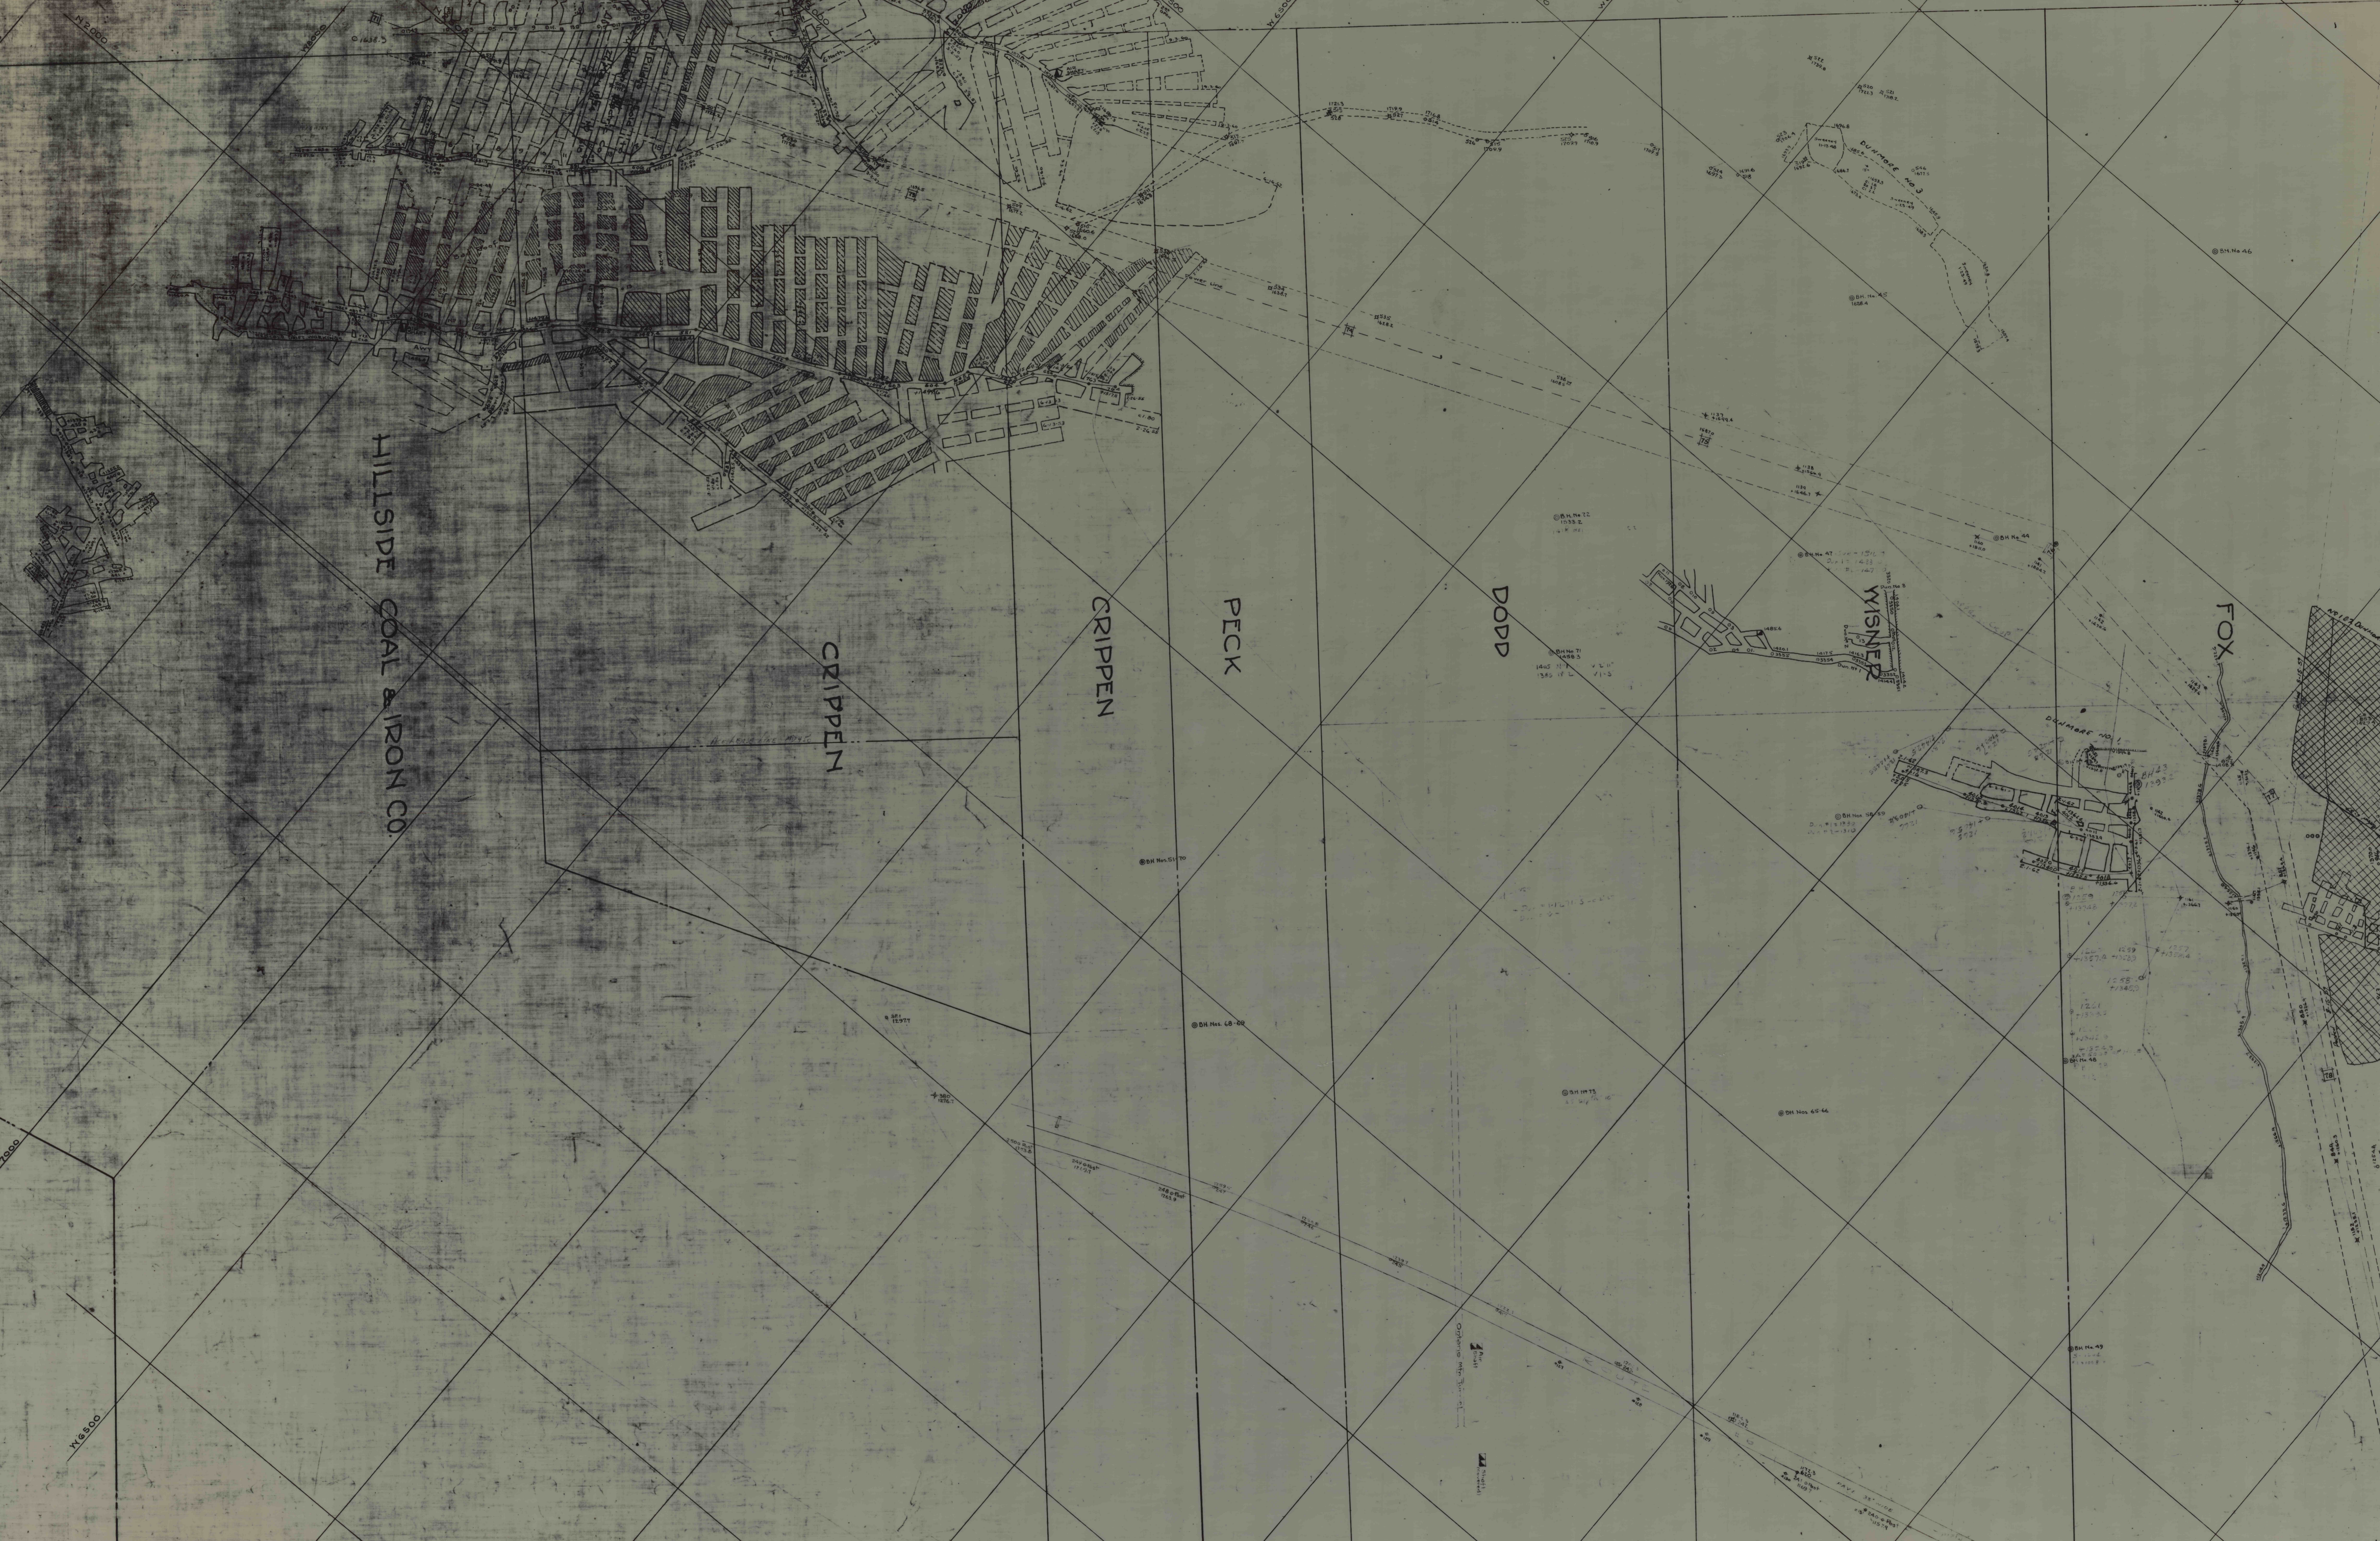

14500

14600

427