



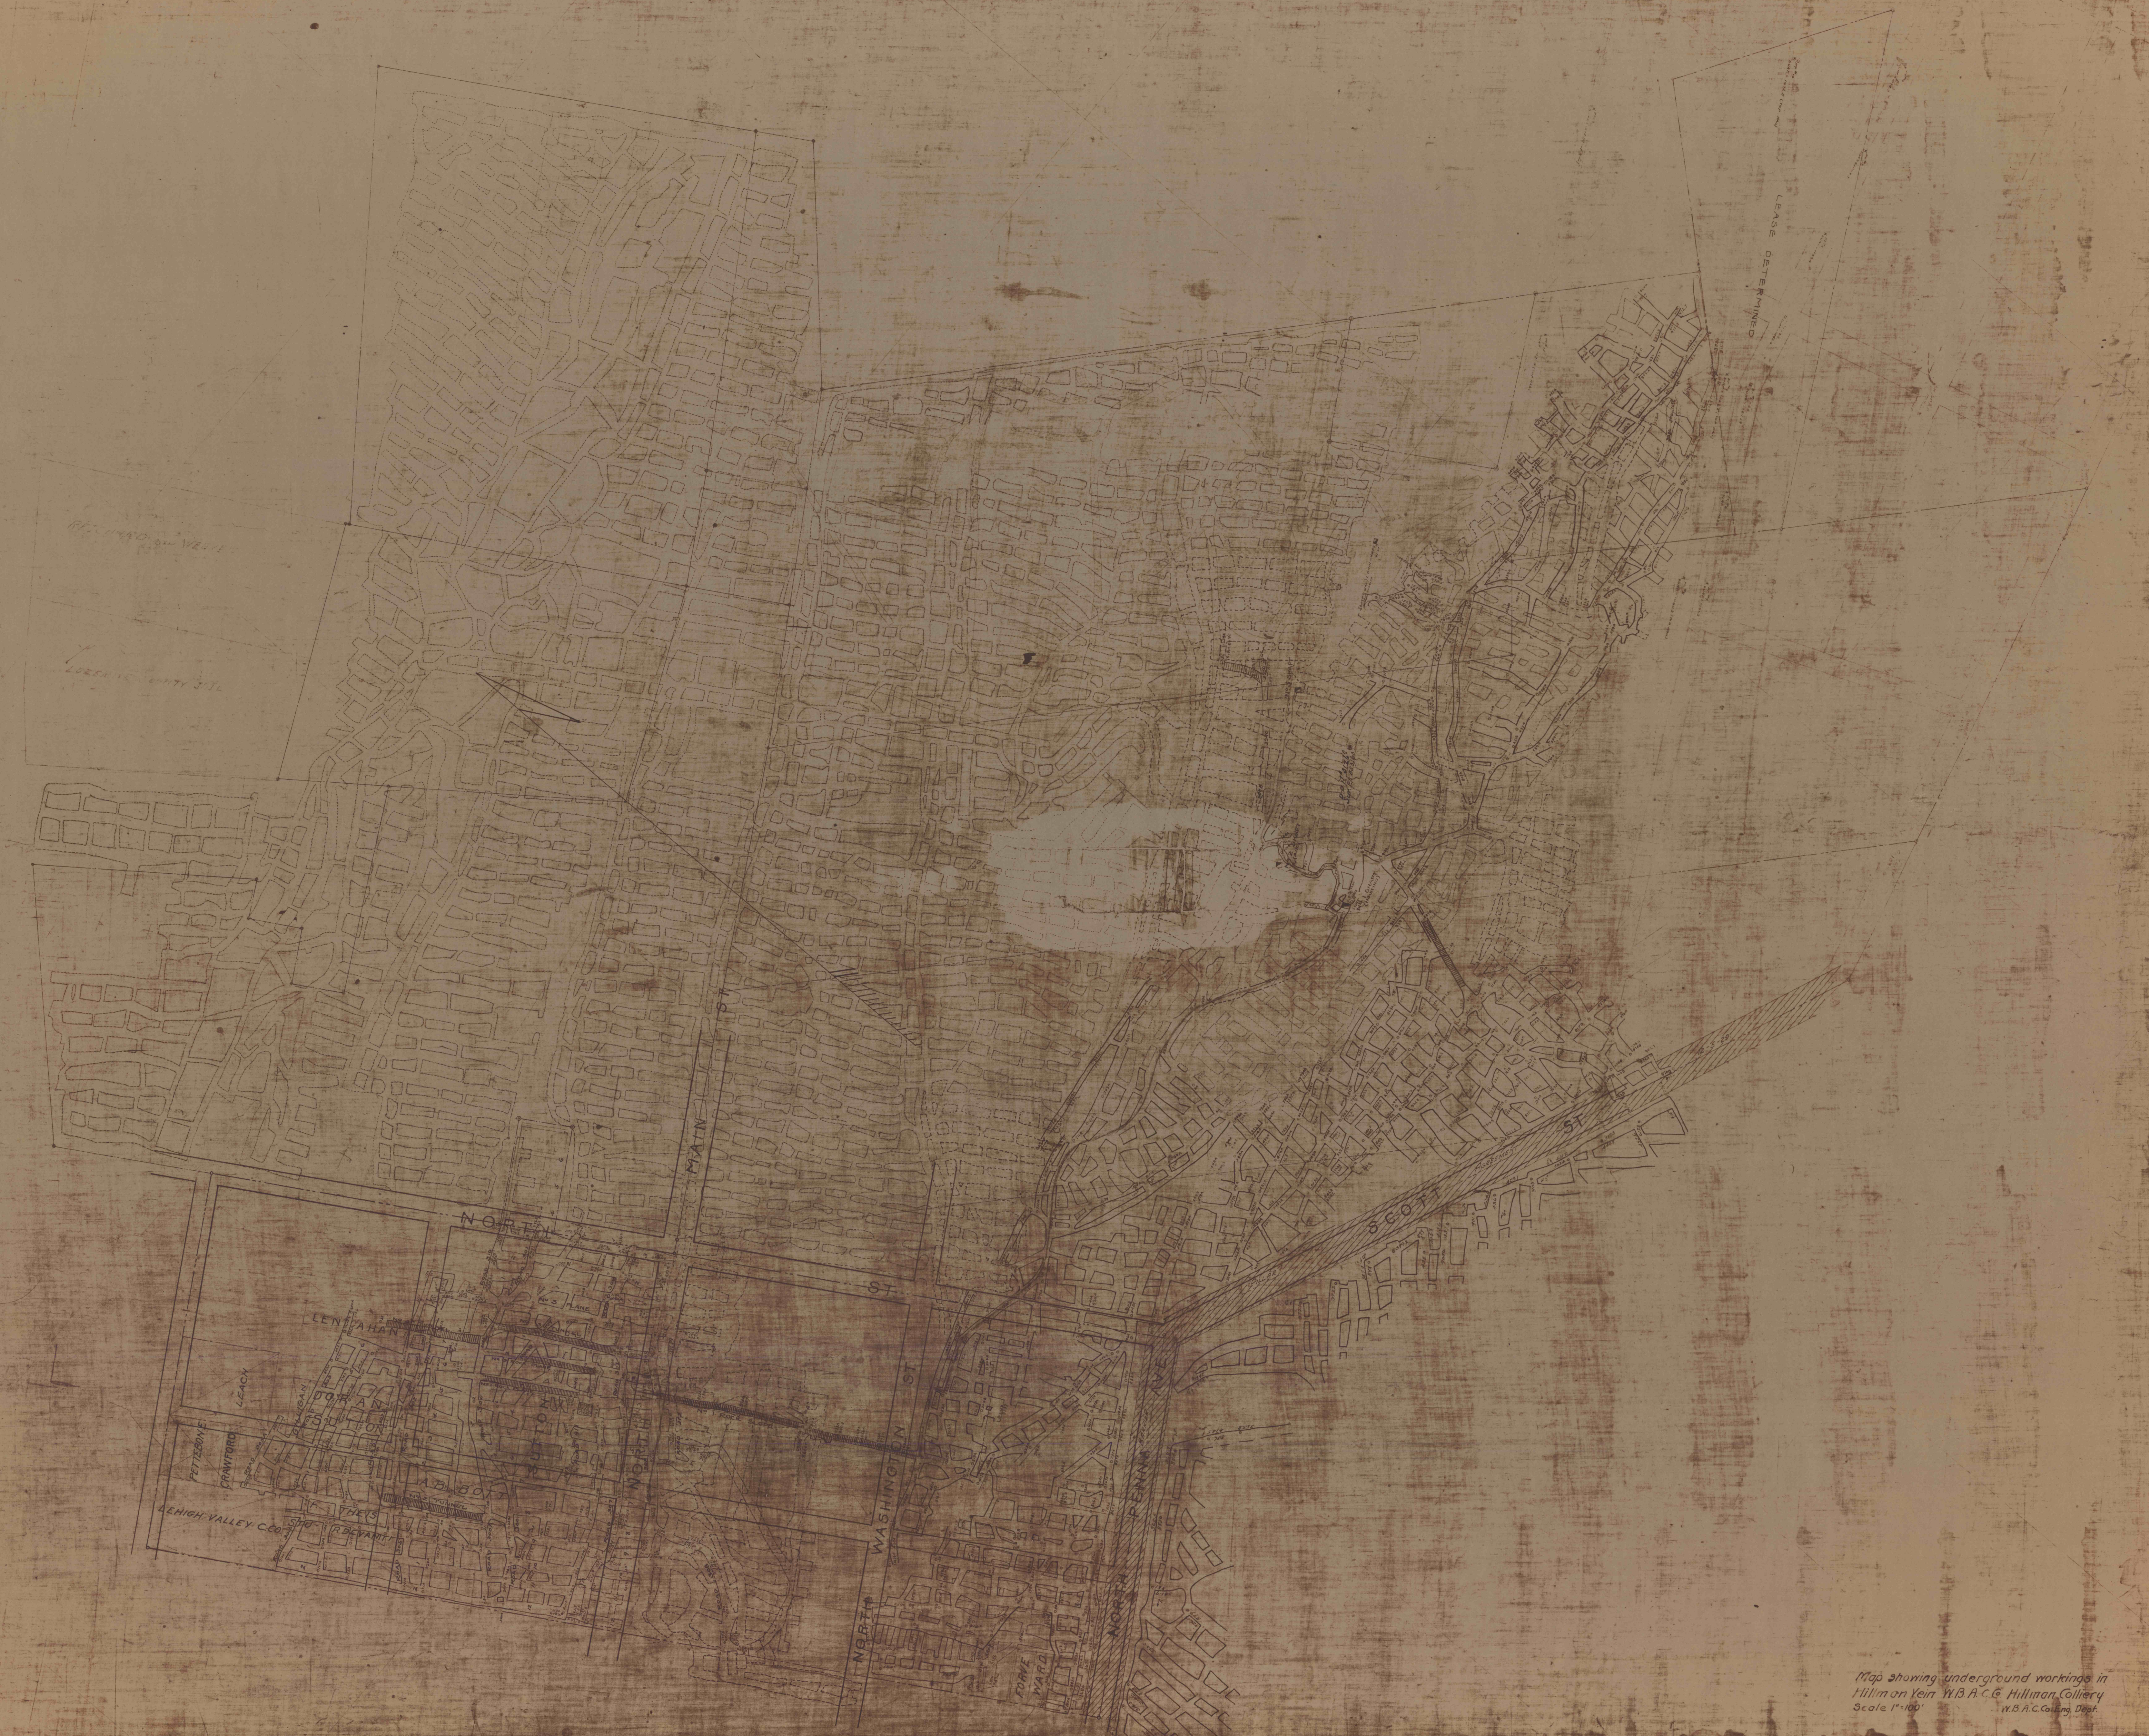

Map showing underground workings in Hillman on vein W.B.A.C. & Hillman Colliery  
Scale 1"=100'  
W.B.A.C. Colliery Dept.

