



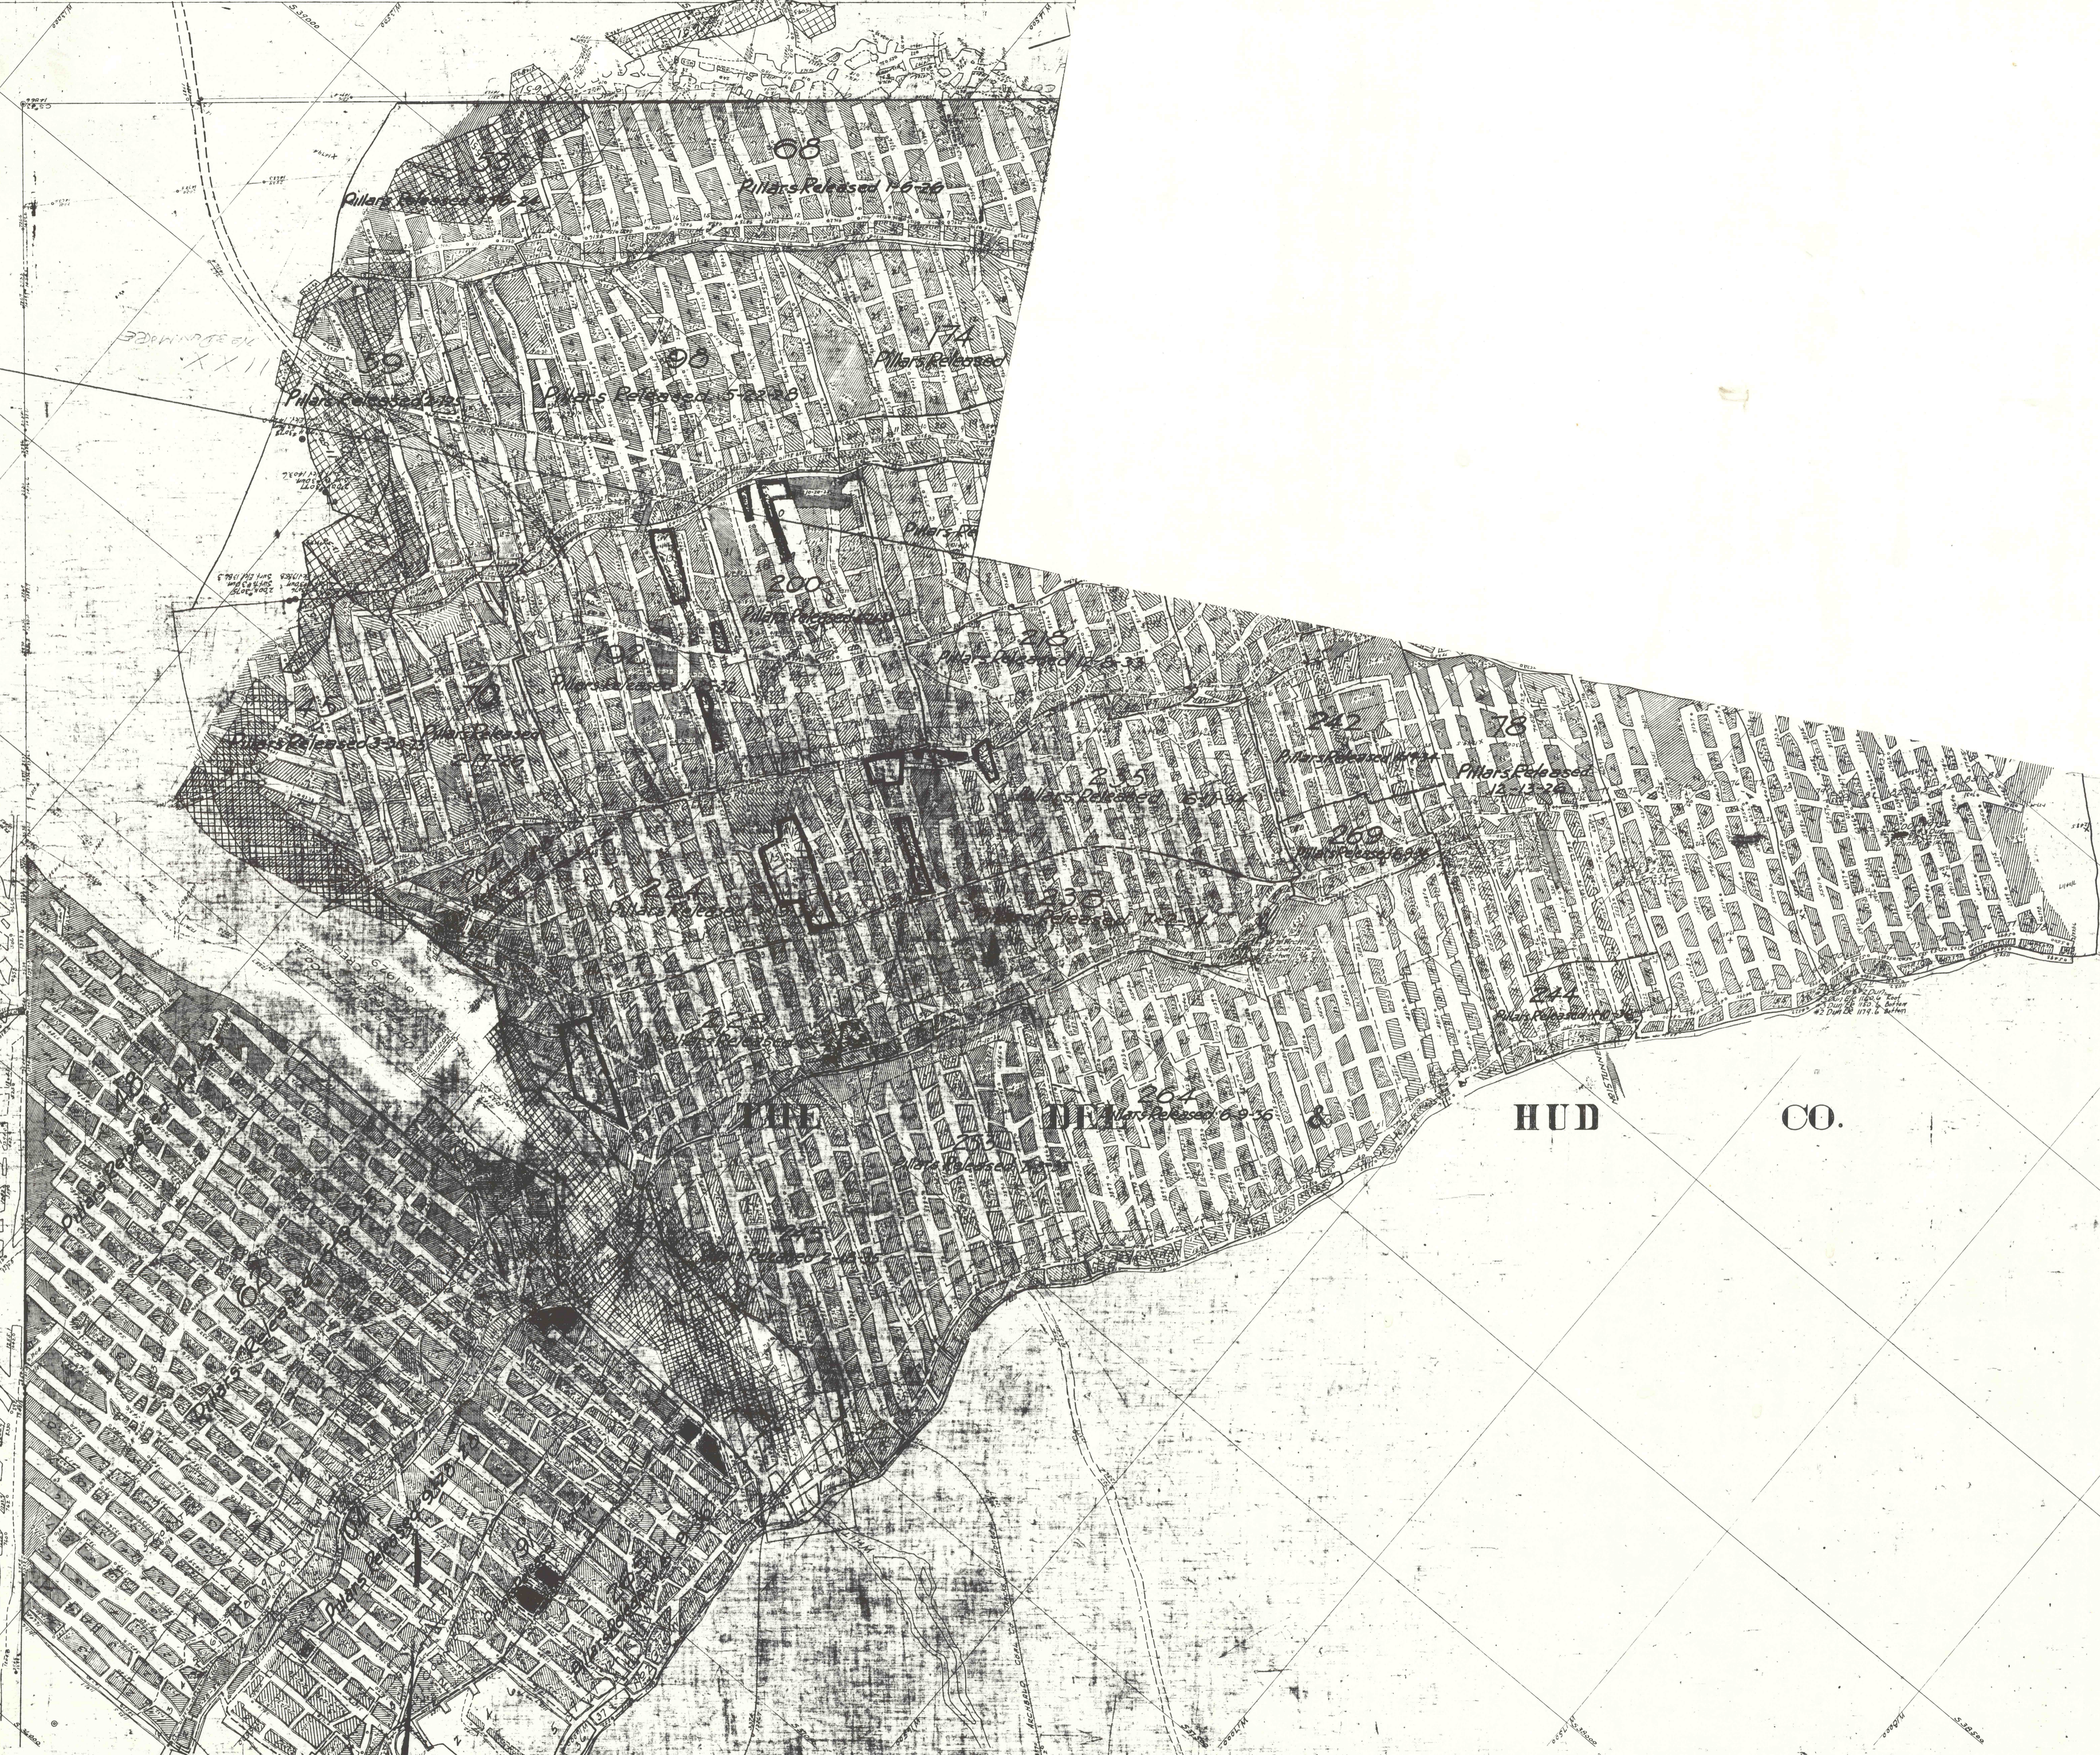

HUD CO.

1111