

KIDNEY VEIN

STERLING

W. Co.


TRACING NO 6

TRACING NO 6

JOHN K. VALLANCE

U.S.

C.

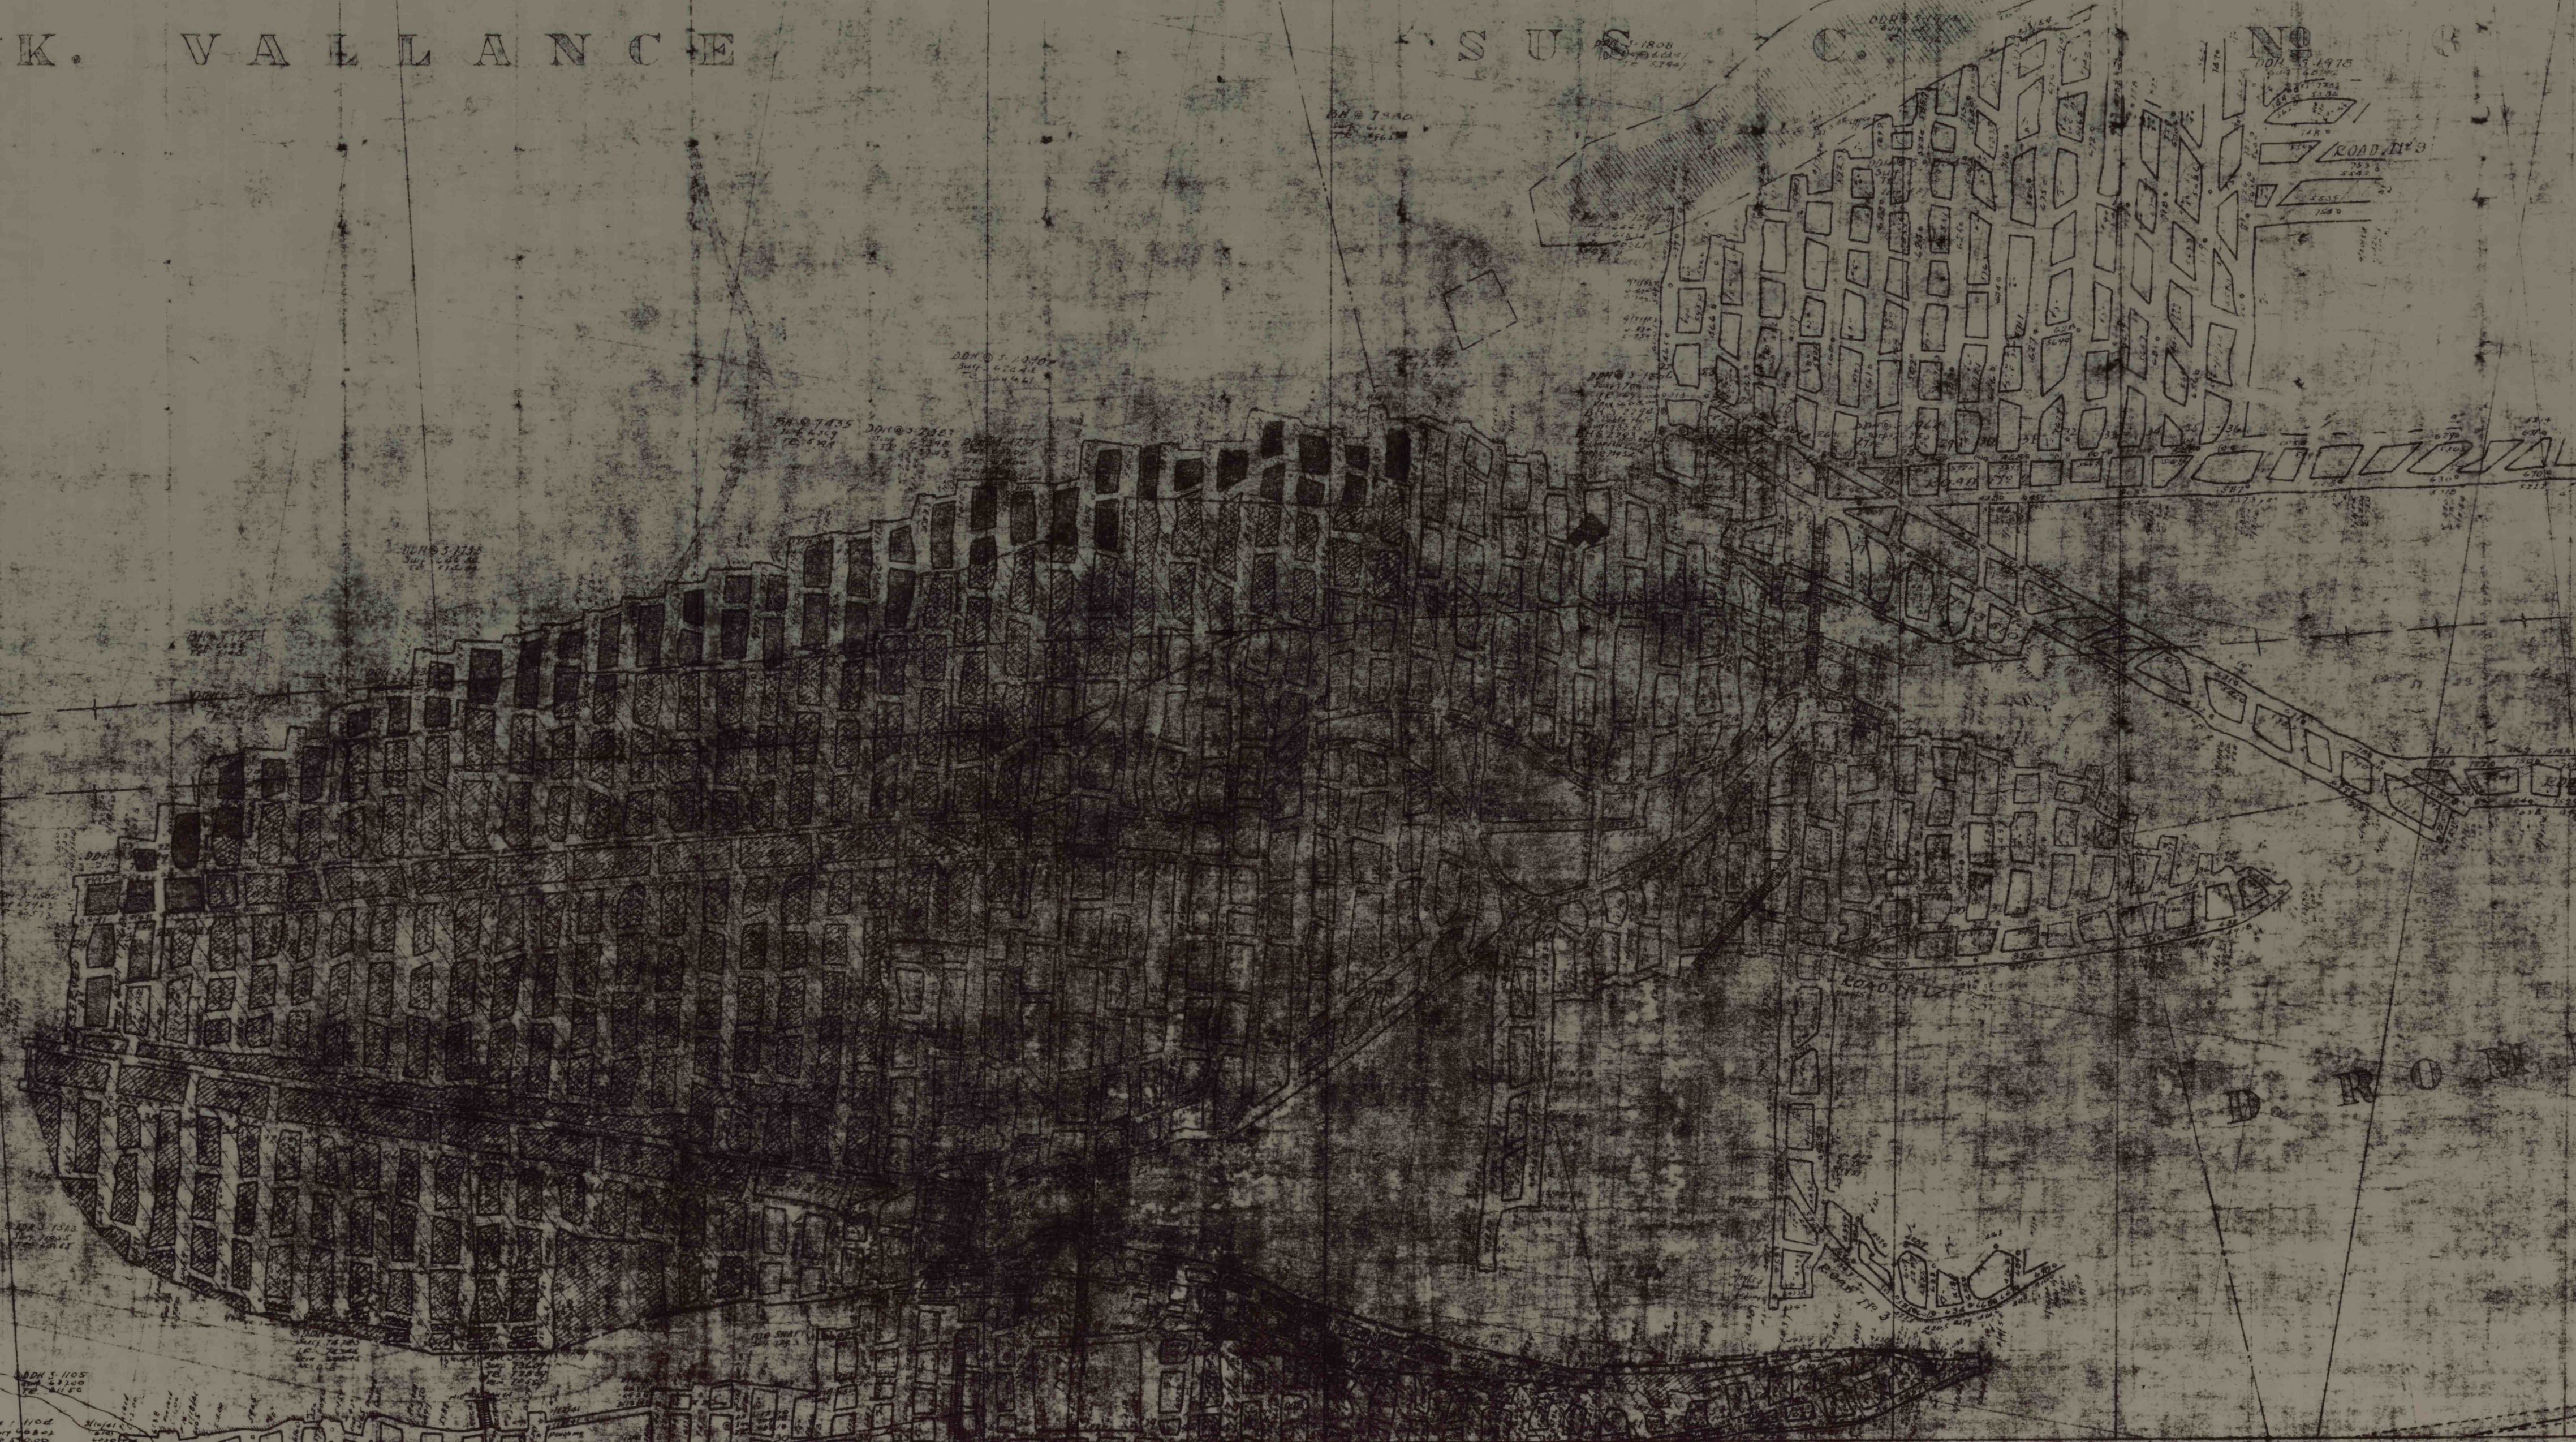

D. R. O. B. A. C. H.

U.S. S. U. S.