


FIG. N° 6

16

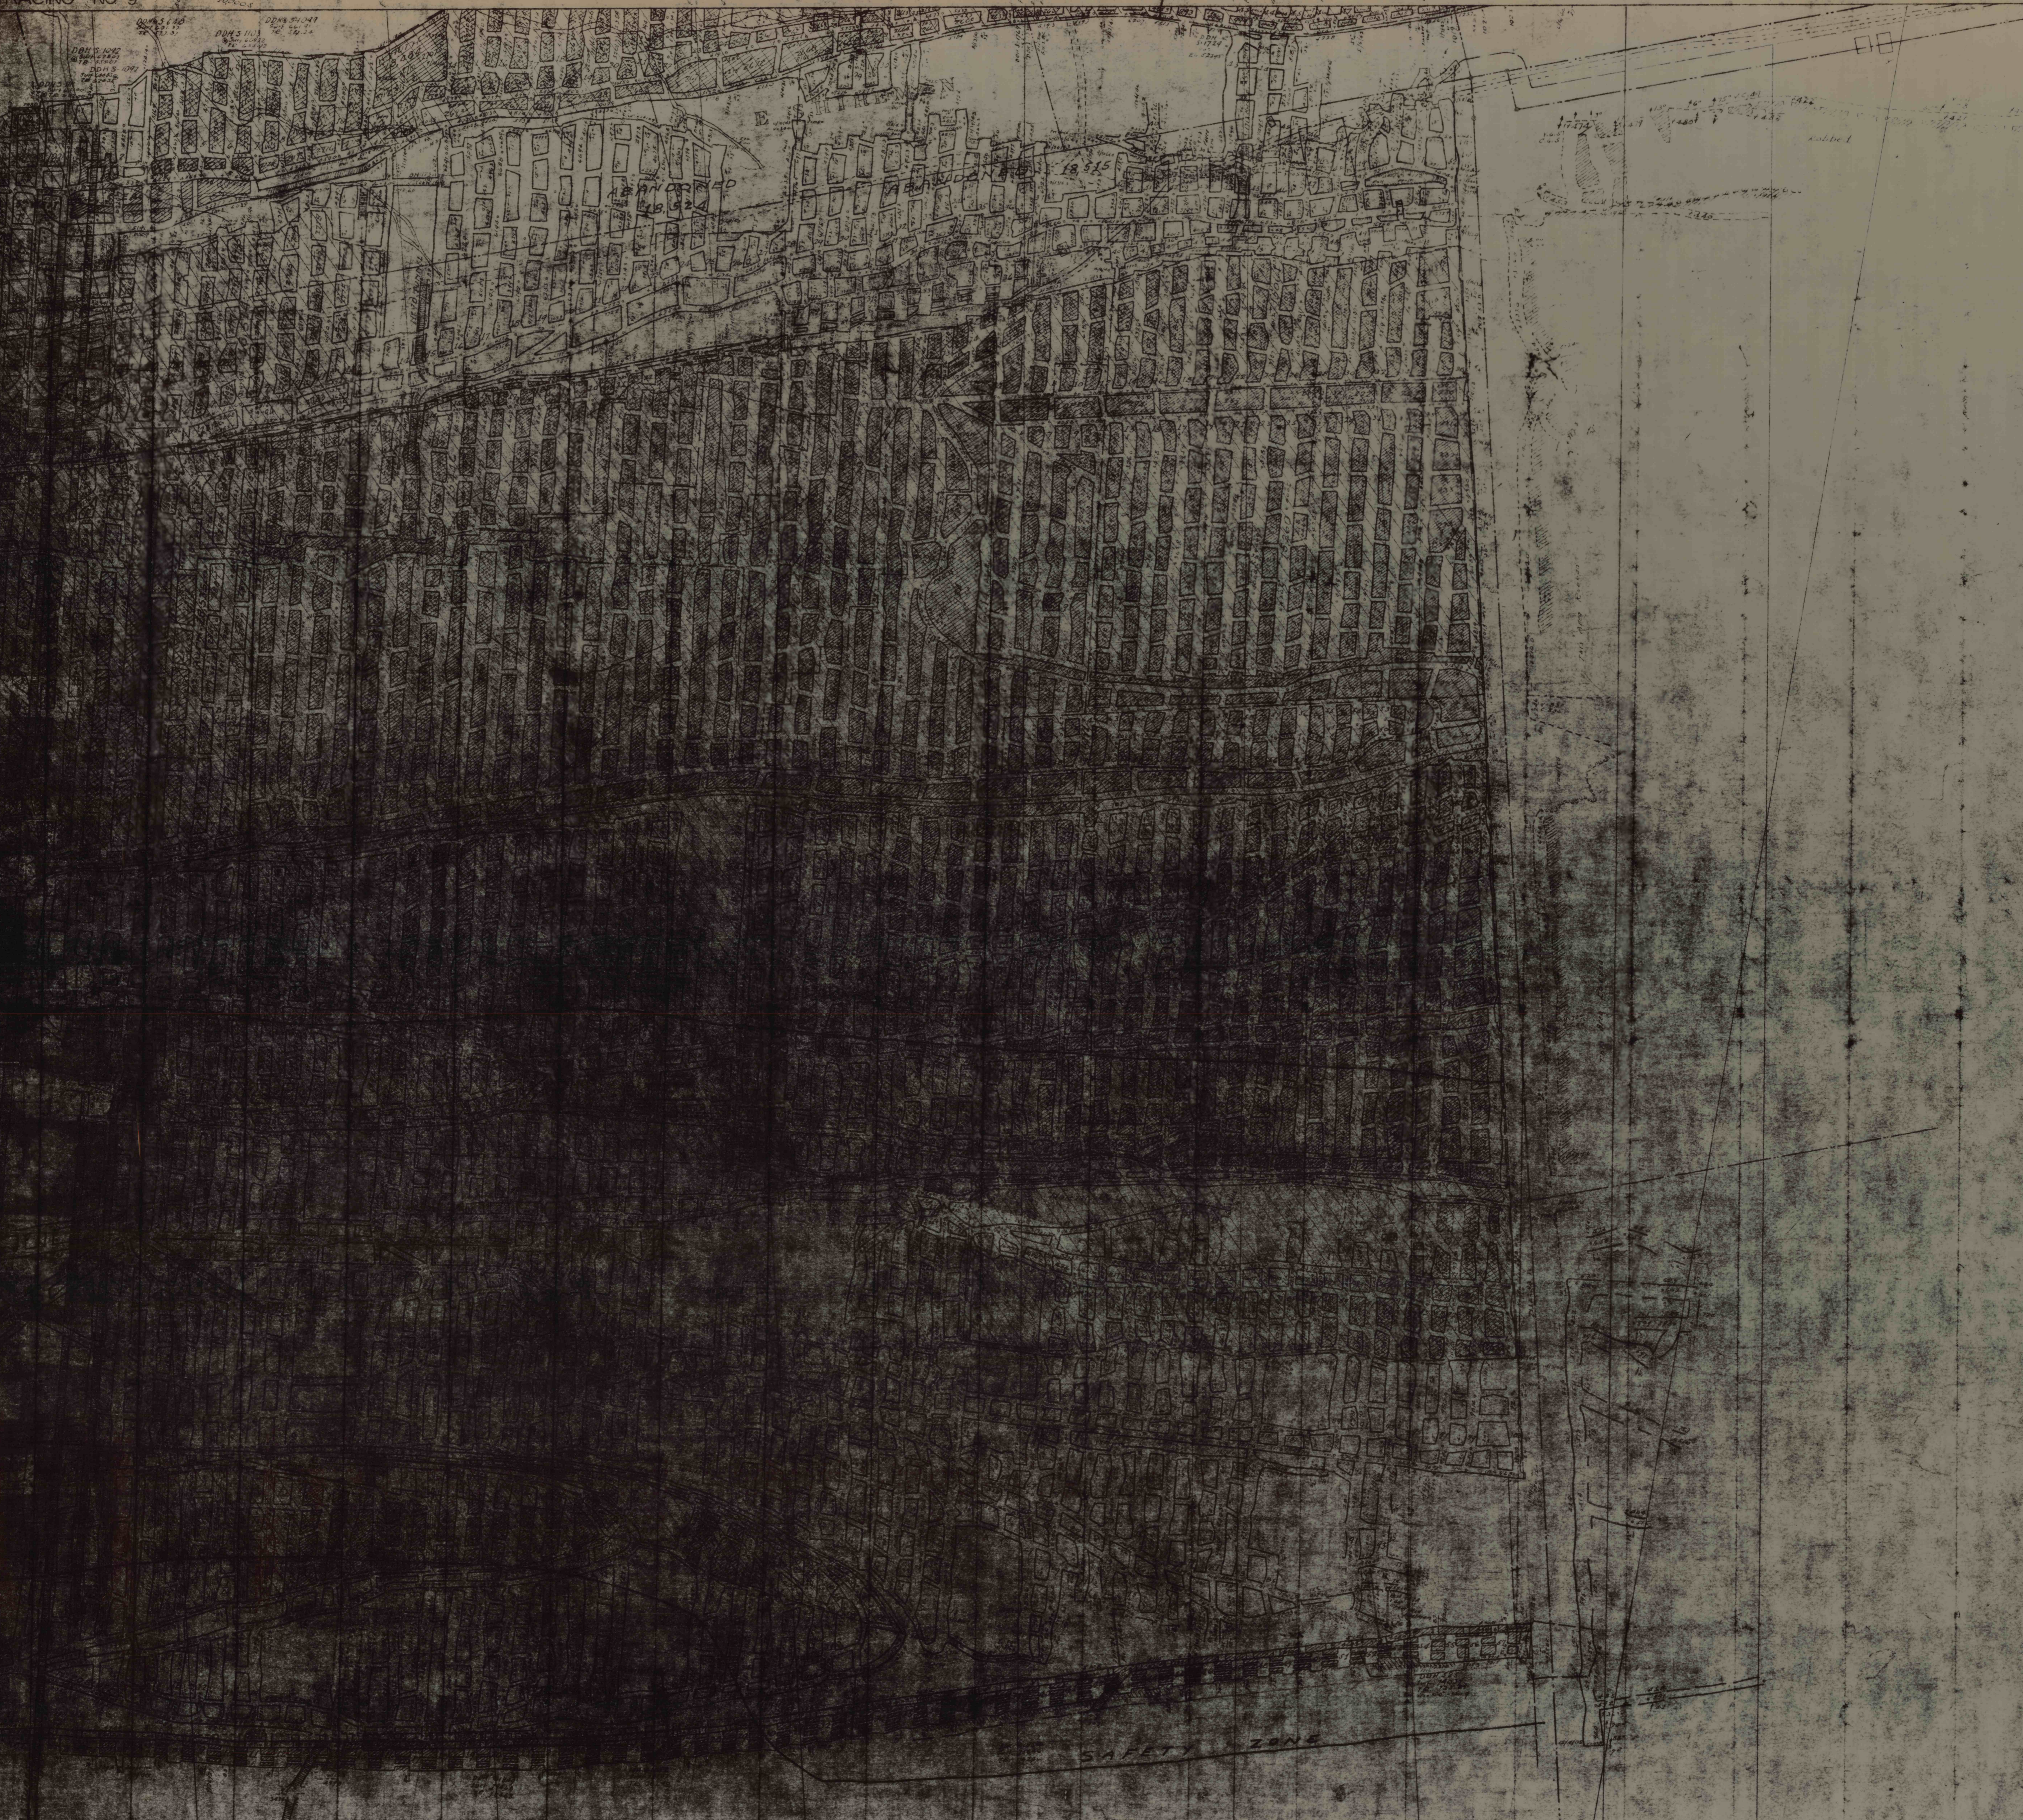

SAFETY ZONE