
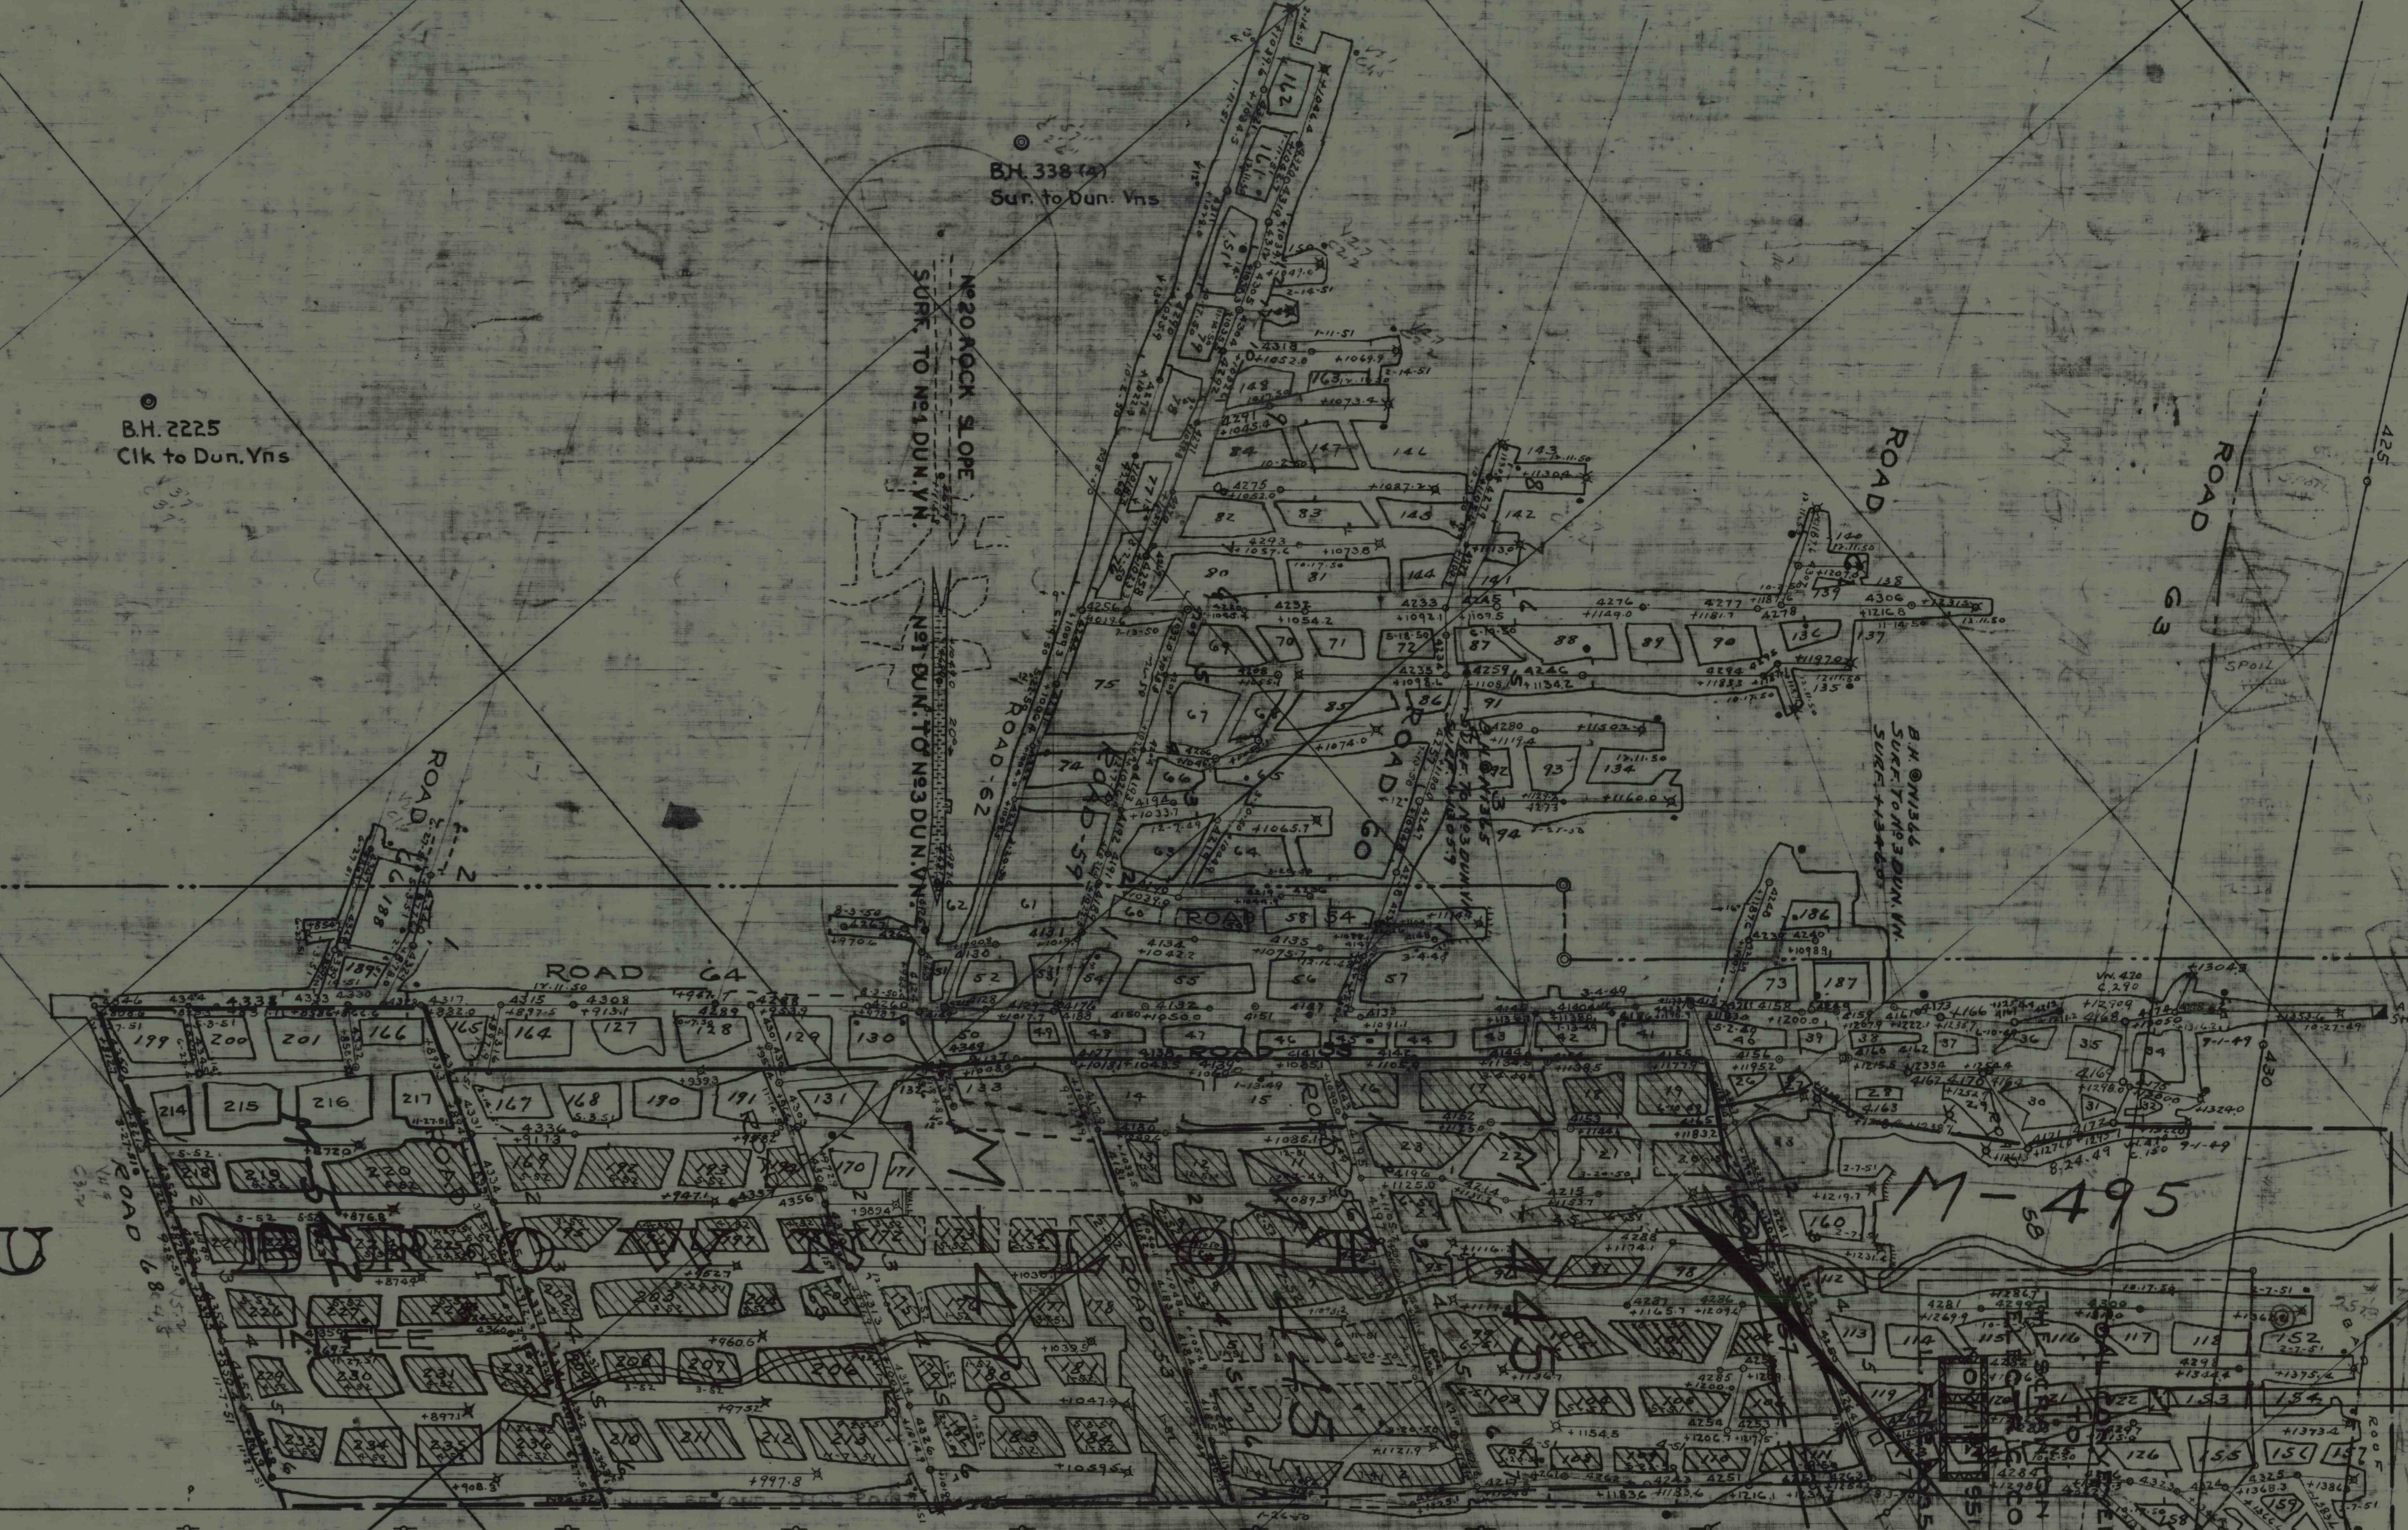


C. & S. R. R.
MARK T. COX ET AL

NASSAU

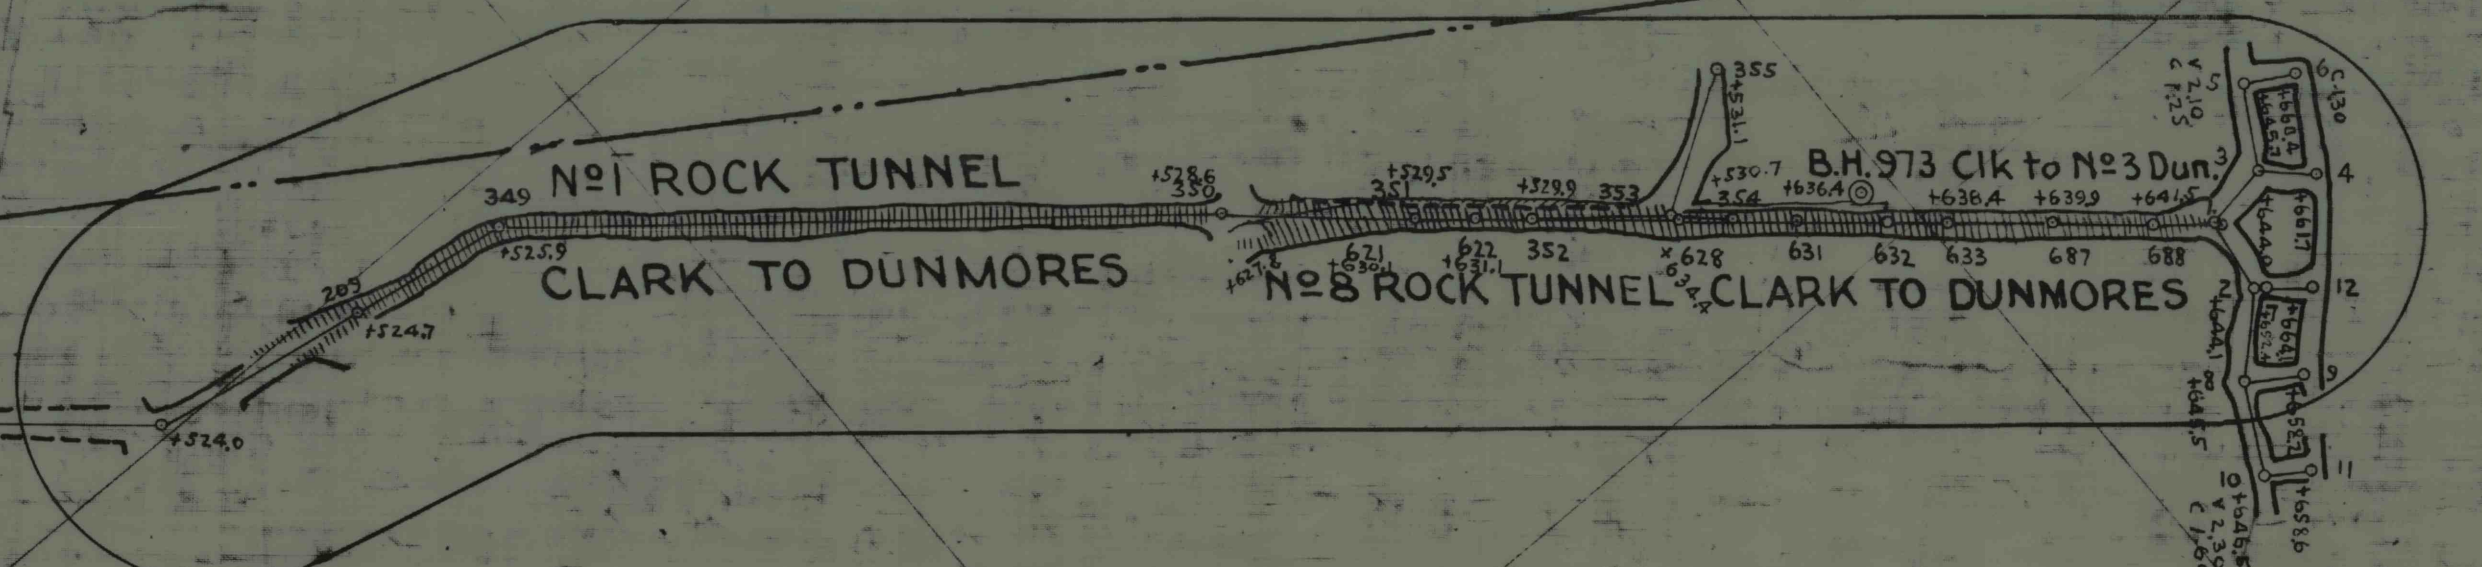

M-495

DIAMOND COLLY N° 3 DUNMORE BED.

PARCEL B' V21 KV 2181
SAME AS KV 2181
PARCEL F' V21
KV 2180

PARCEL B'
V21 KV 2181

PARCEL C'
V21 KV 2181
PARCEL D' V21 KV 2181

5

5