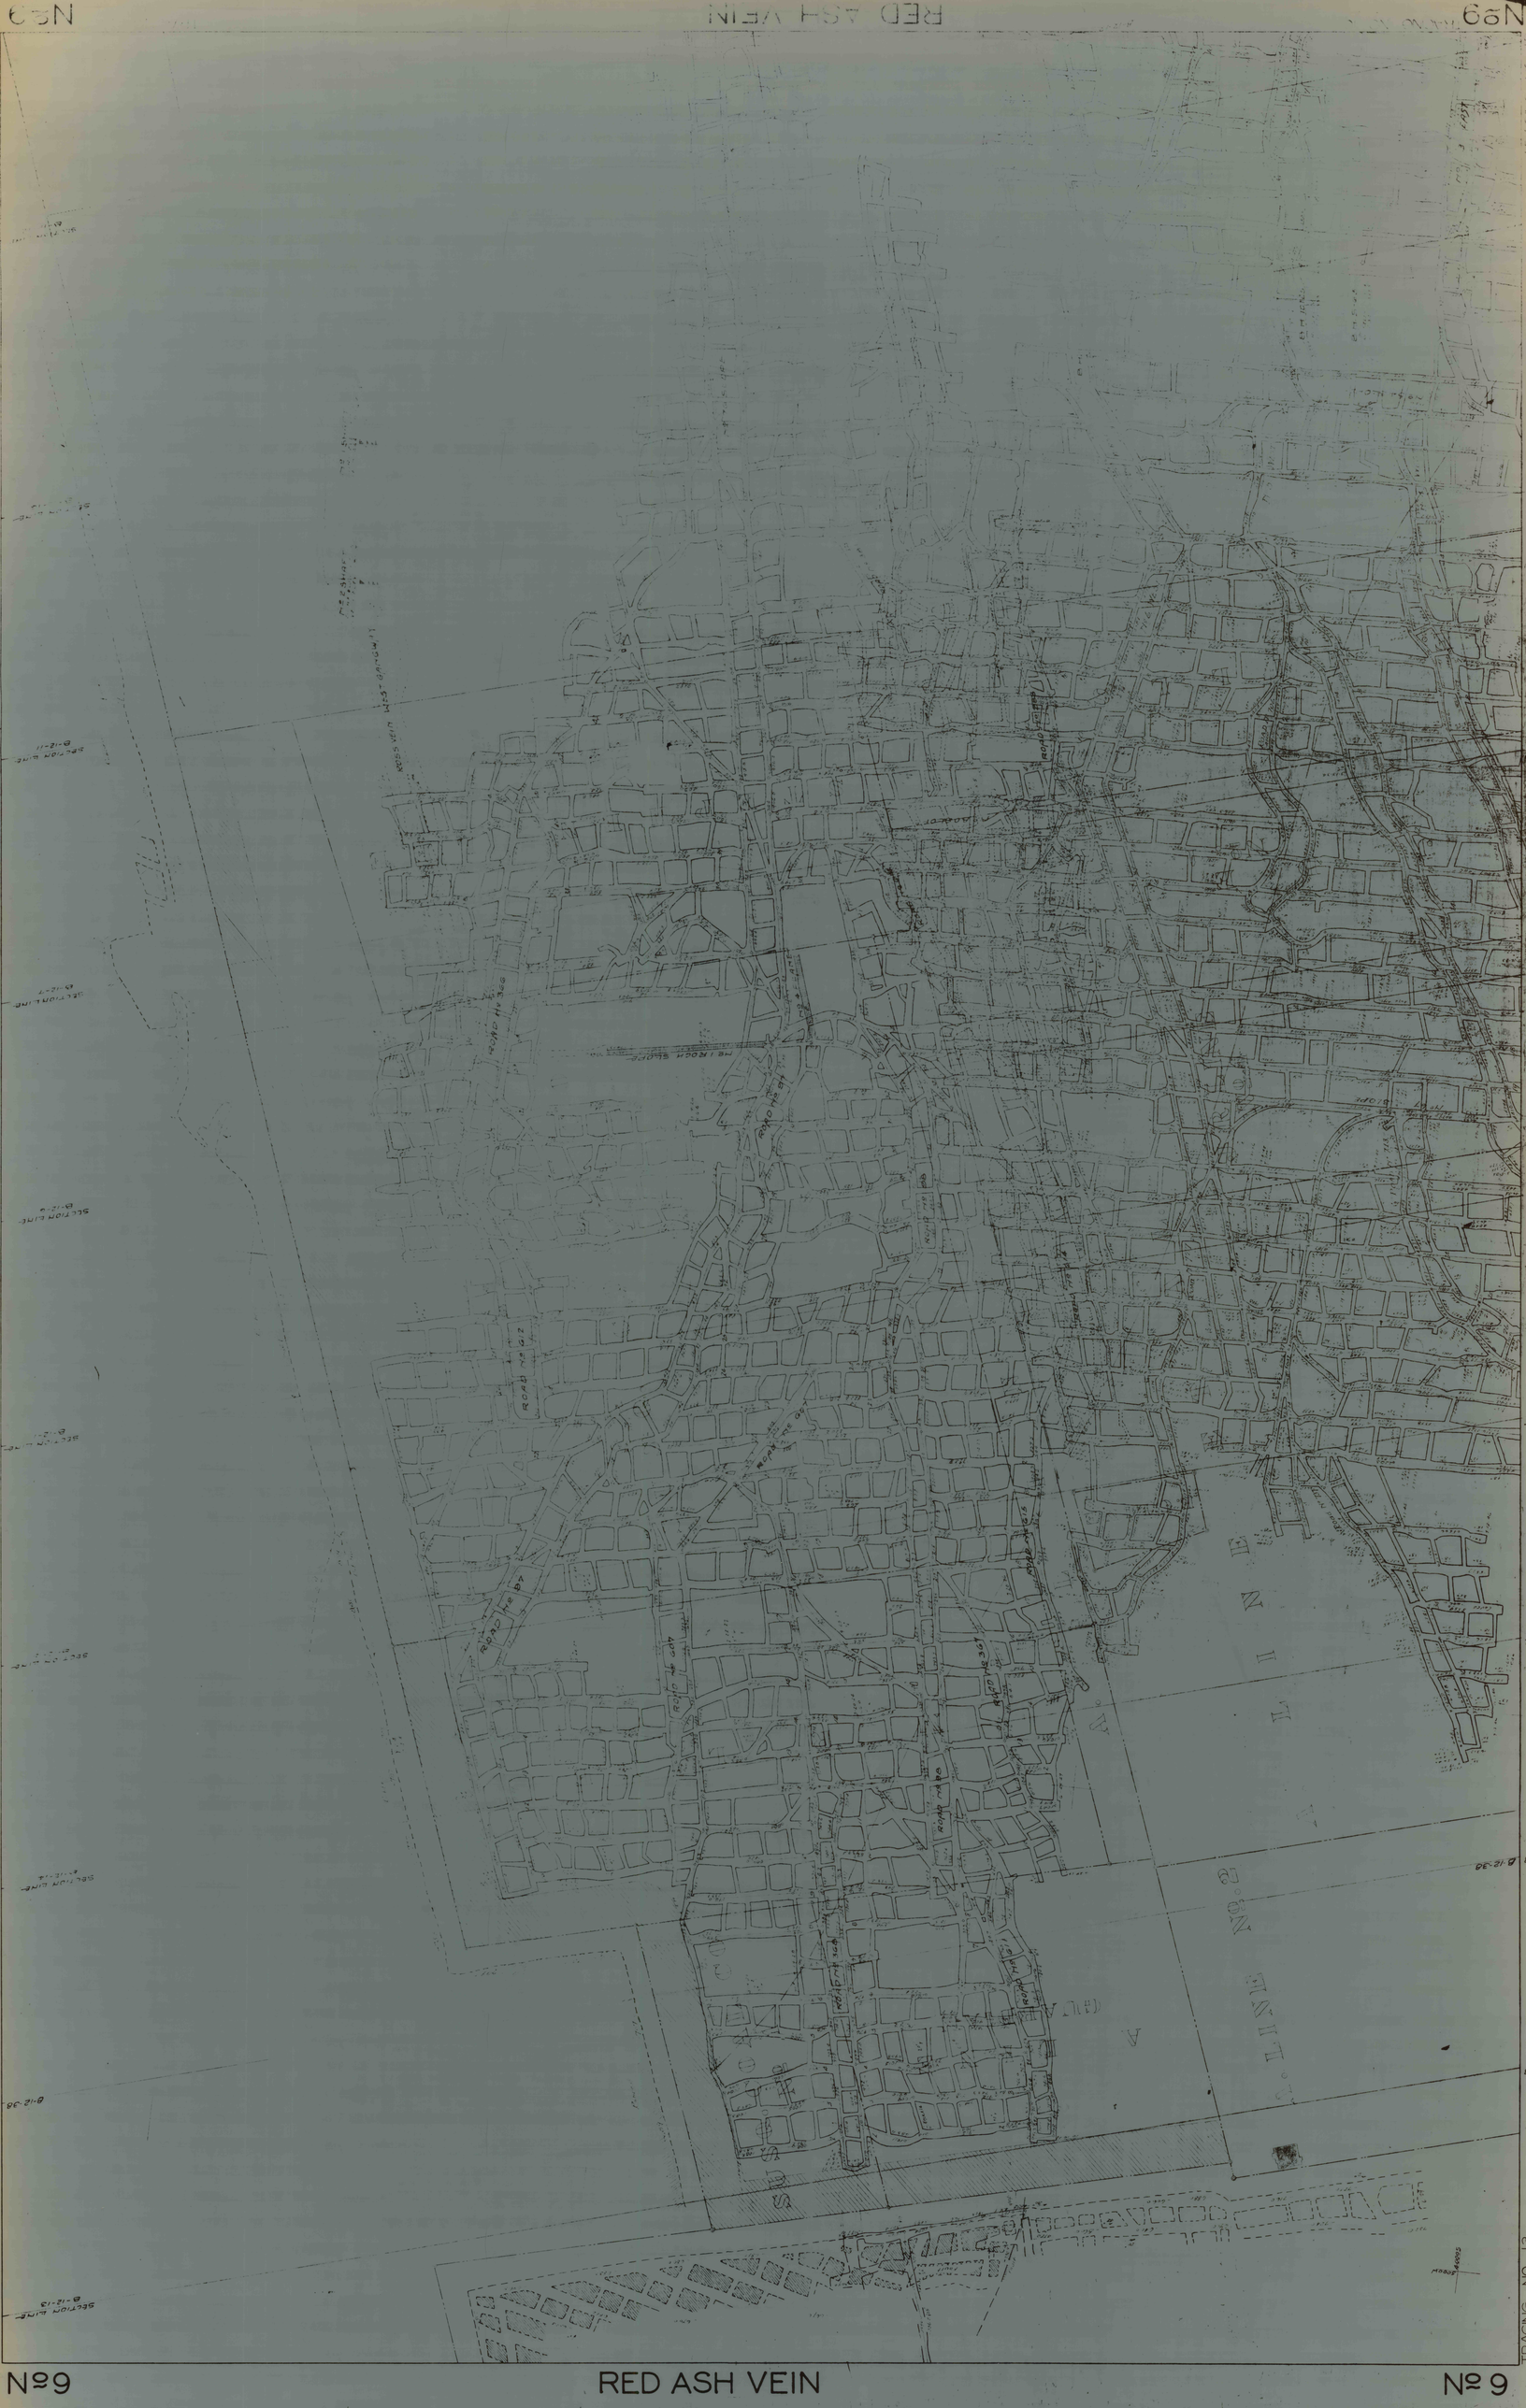

Nº9 RED ASH VEIN Nº9