


ADYUSA-STORR-BIG TOP

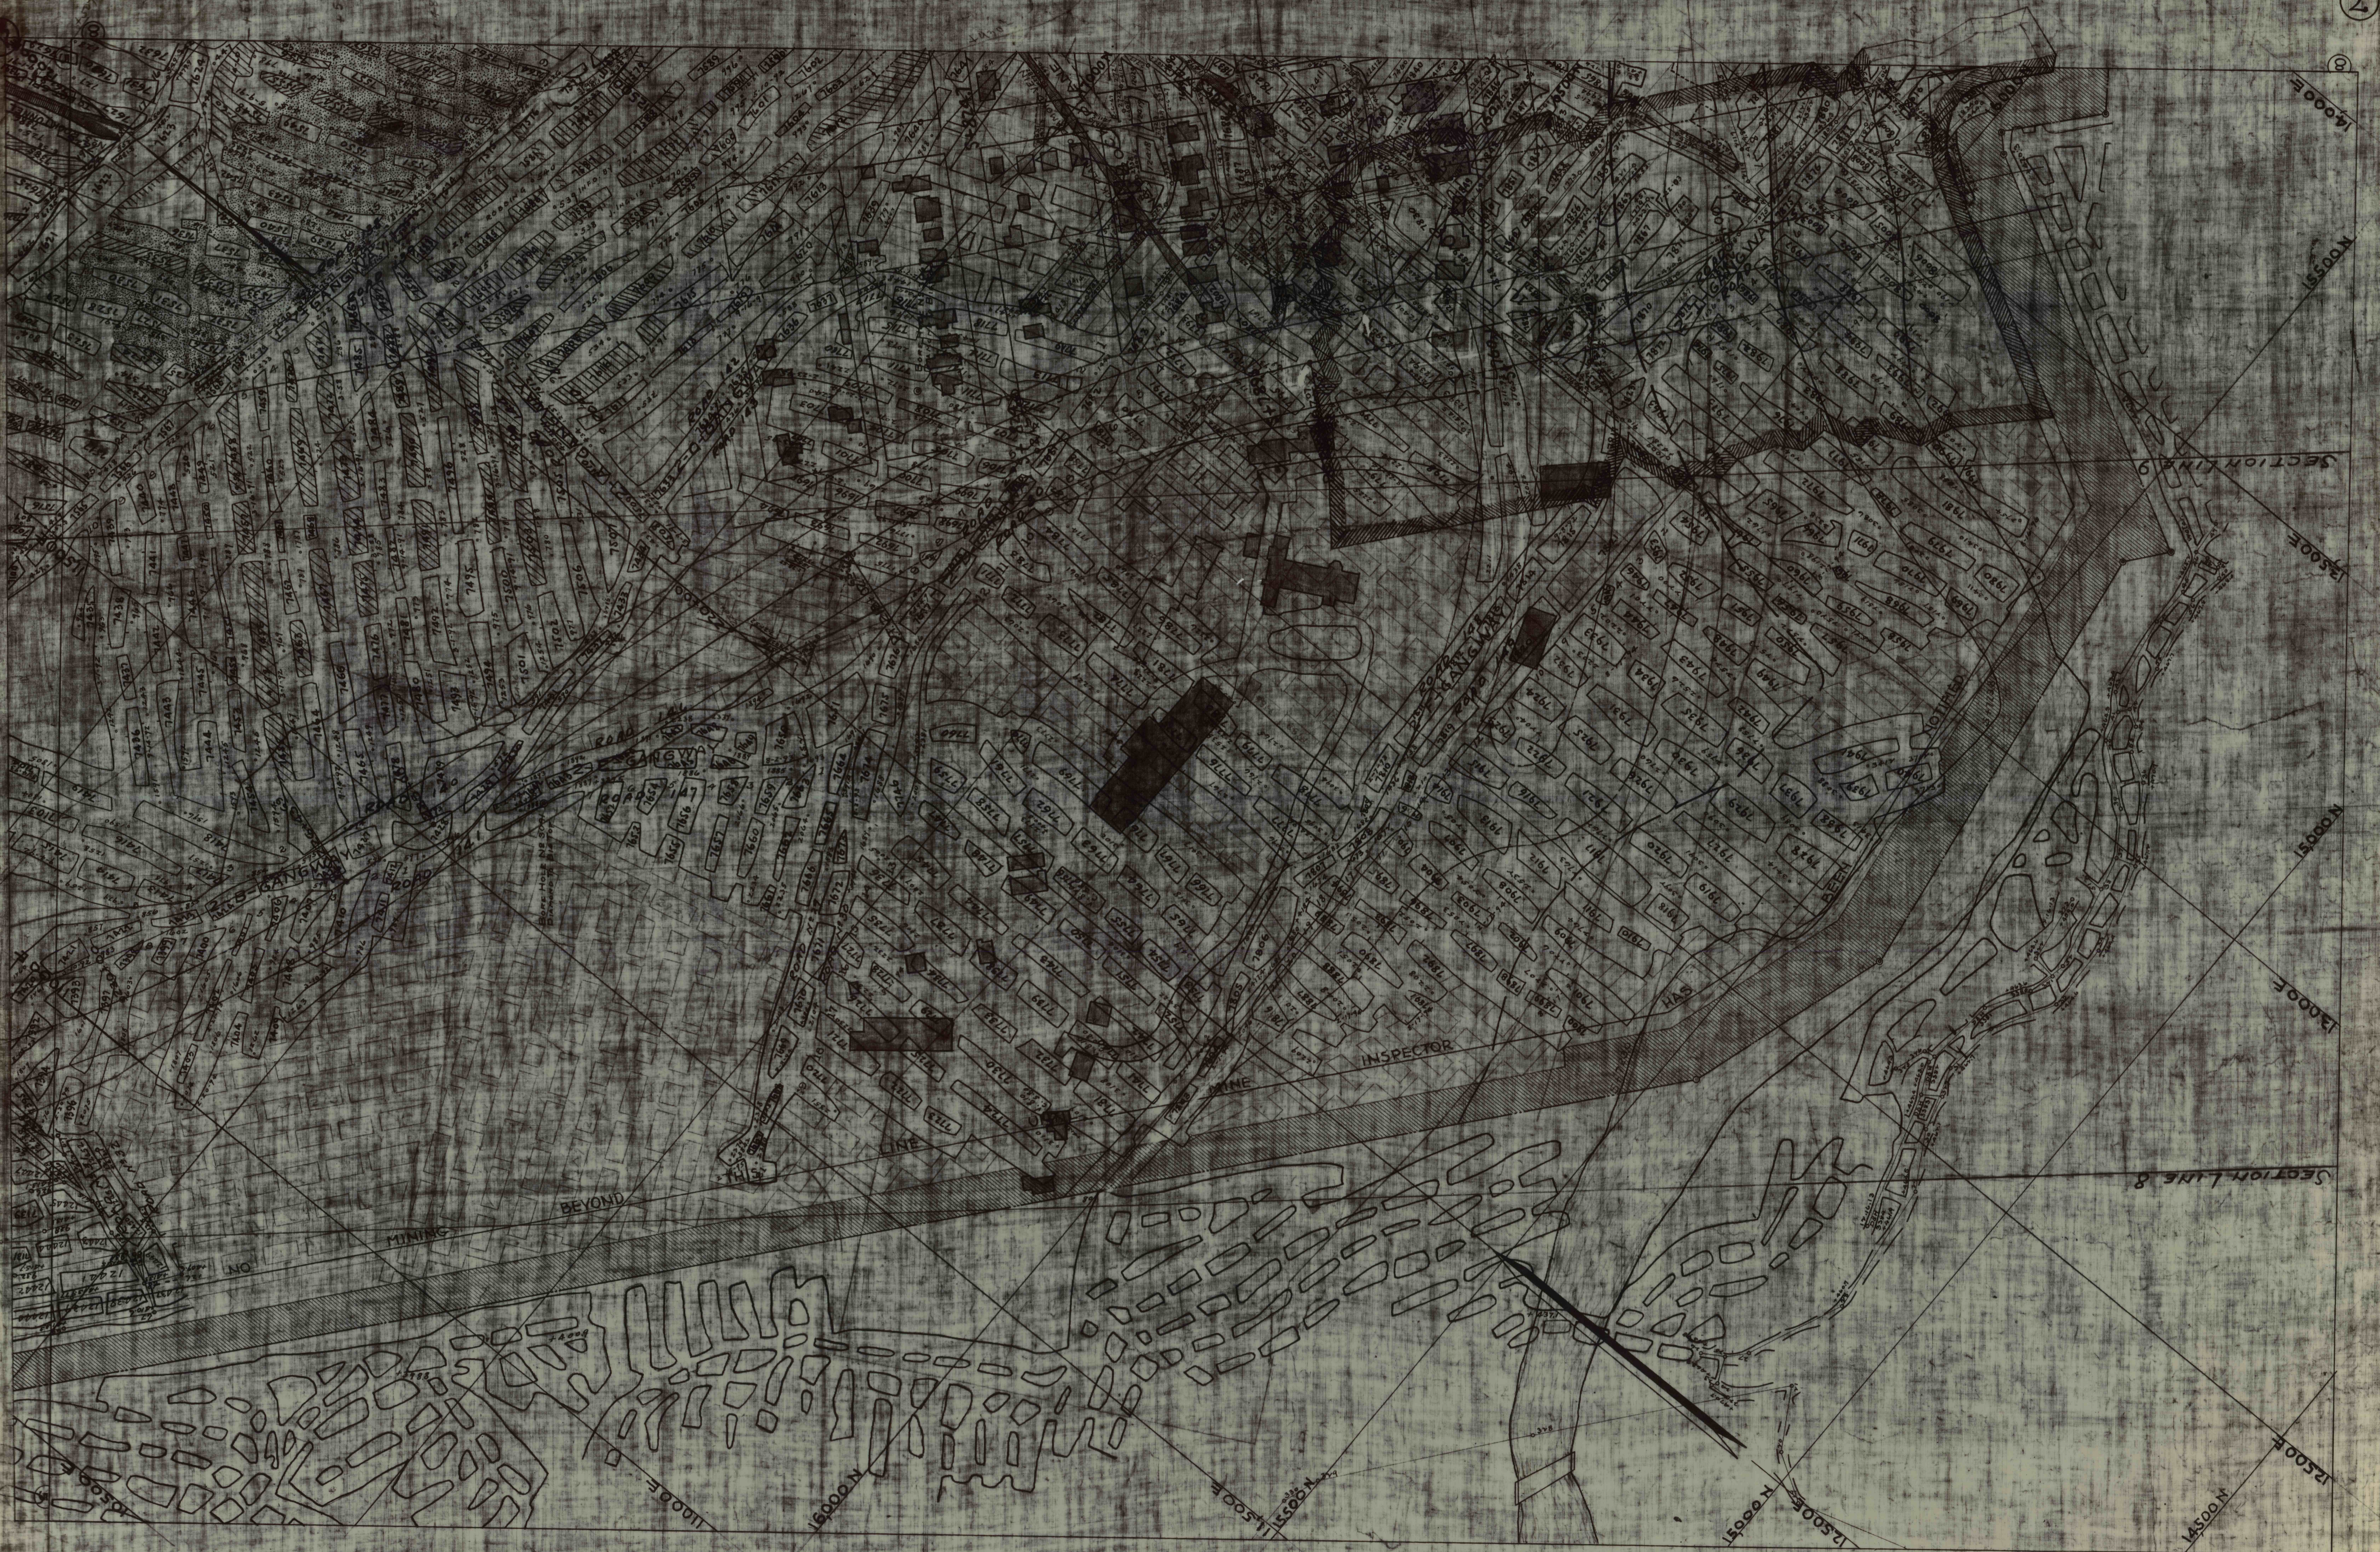

SECTION LINE 8

SECTION LINE 9

INSPECTOR

MINE

BEYOND

MINING



































