


Handwritten notes and numbers in the top left corner, including "30", "12", "13", "14","99", "100".

M.D. I  
M.D. I  
M.D.

MARTHA B. I  
SURRENDERED

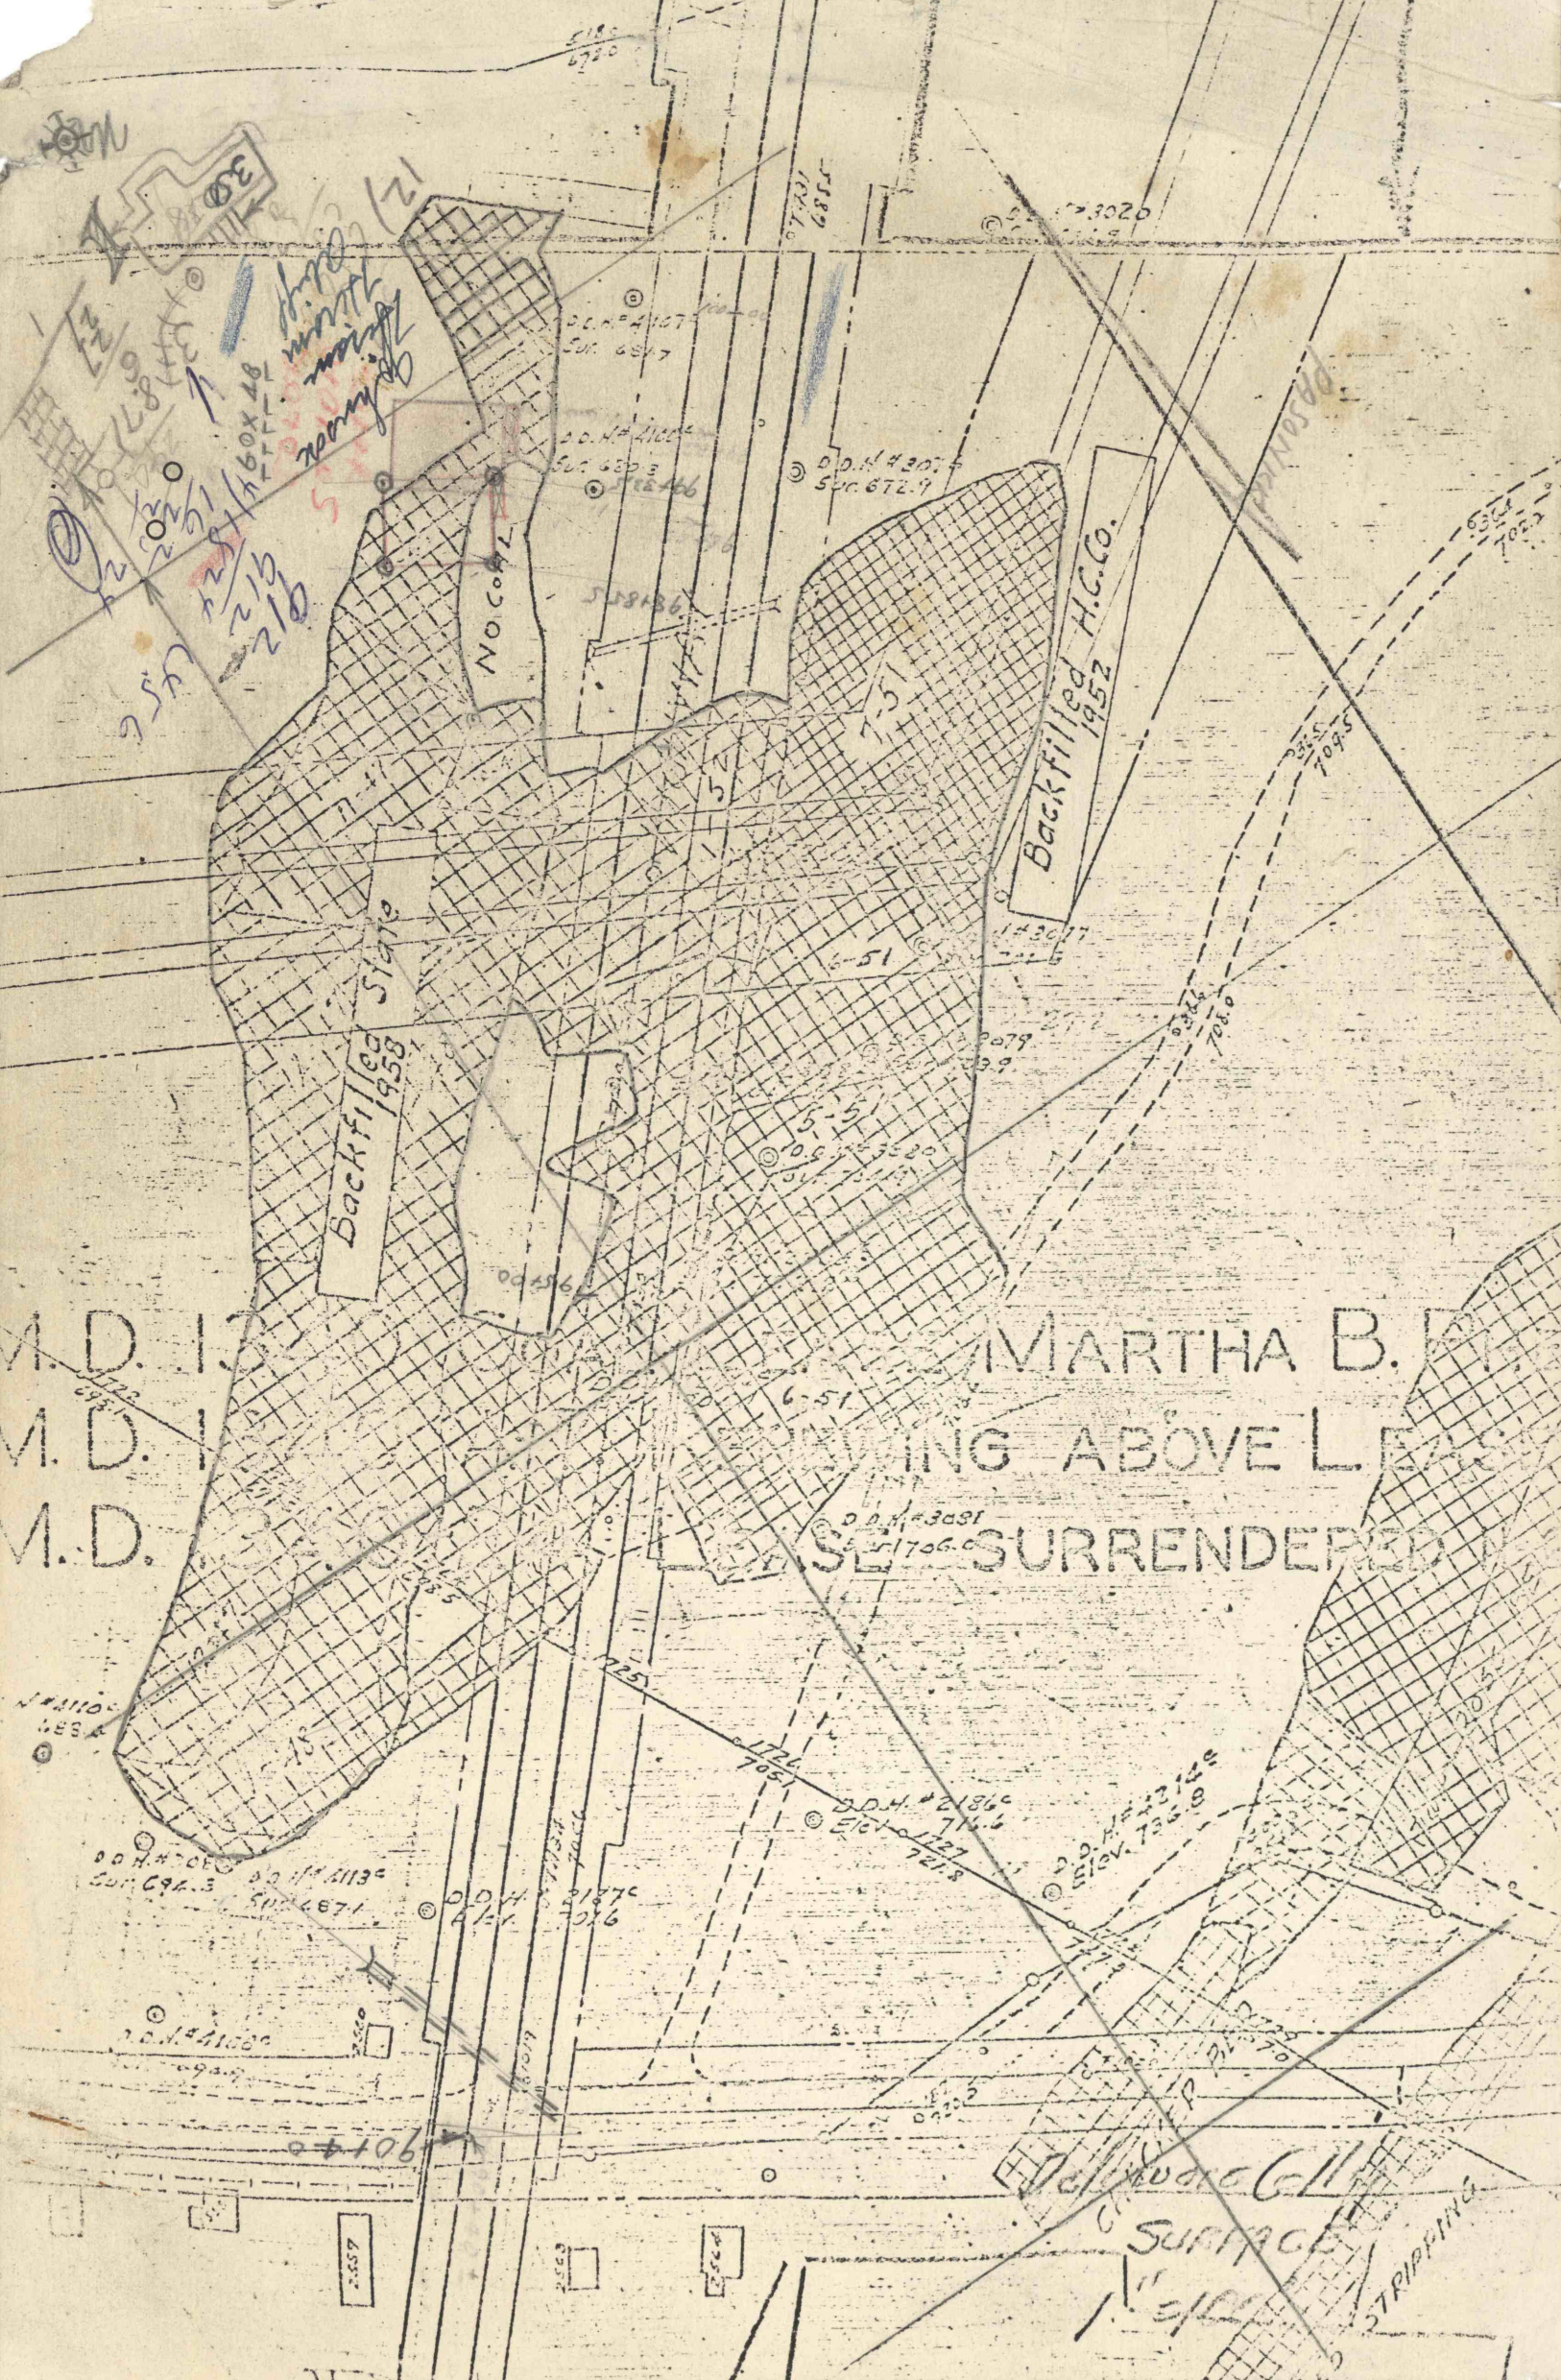

Handwritten notes at the bottom right, including "SURFACE" and "STRIPPING".