


TRUESDALE COLLIERY
NO. 20 TUNNEL SECTION
SECTION LINE B-12-36
SCALE 1" = 100'

Leg. Route 40036

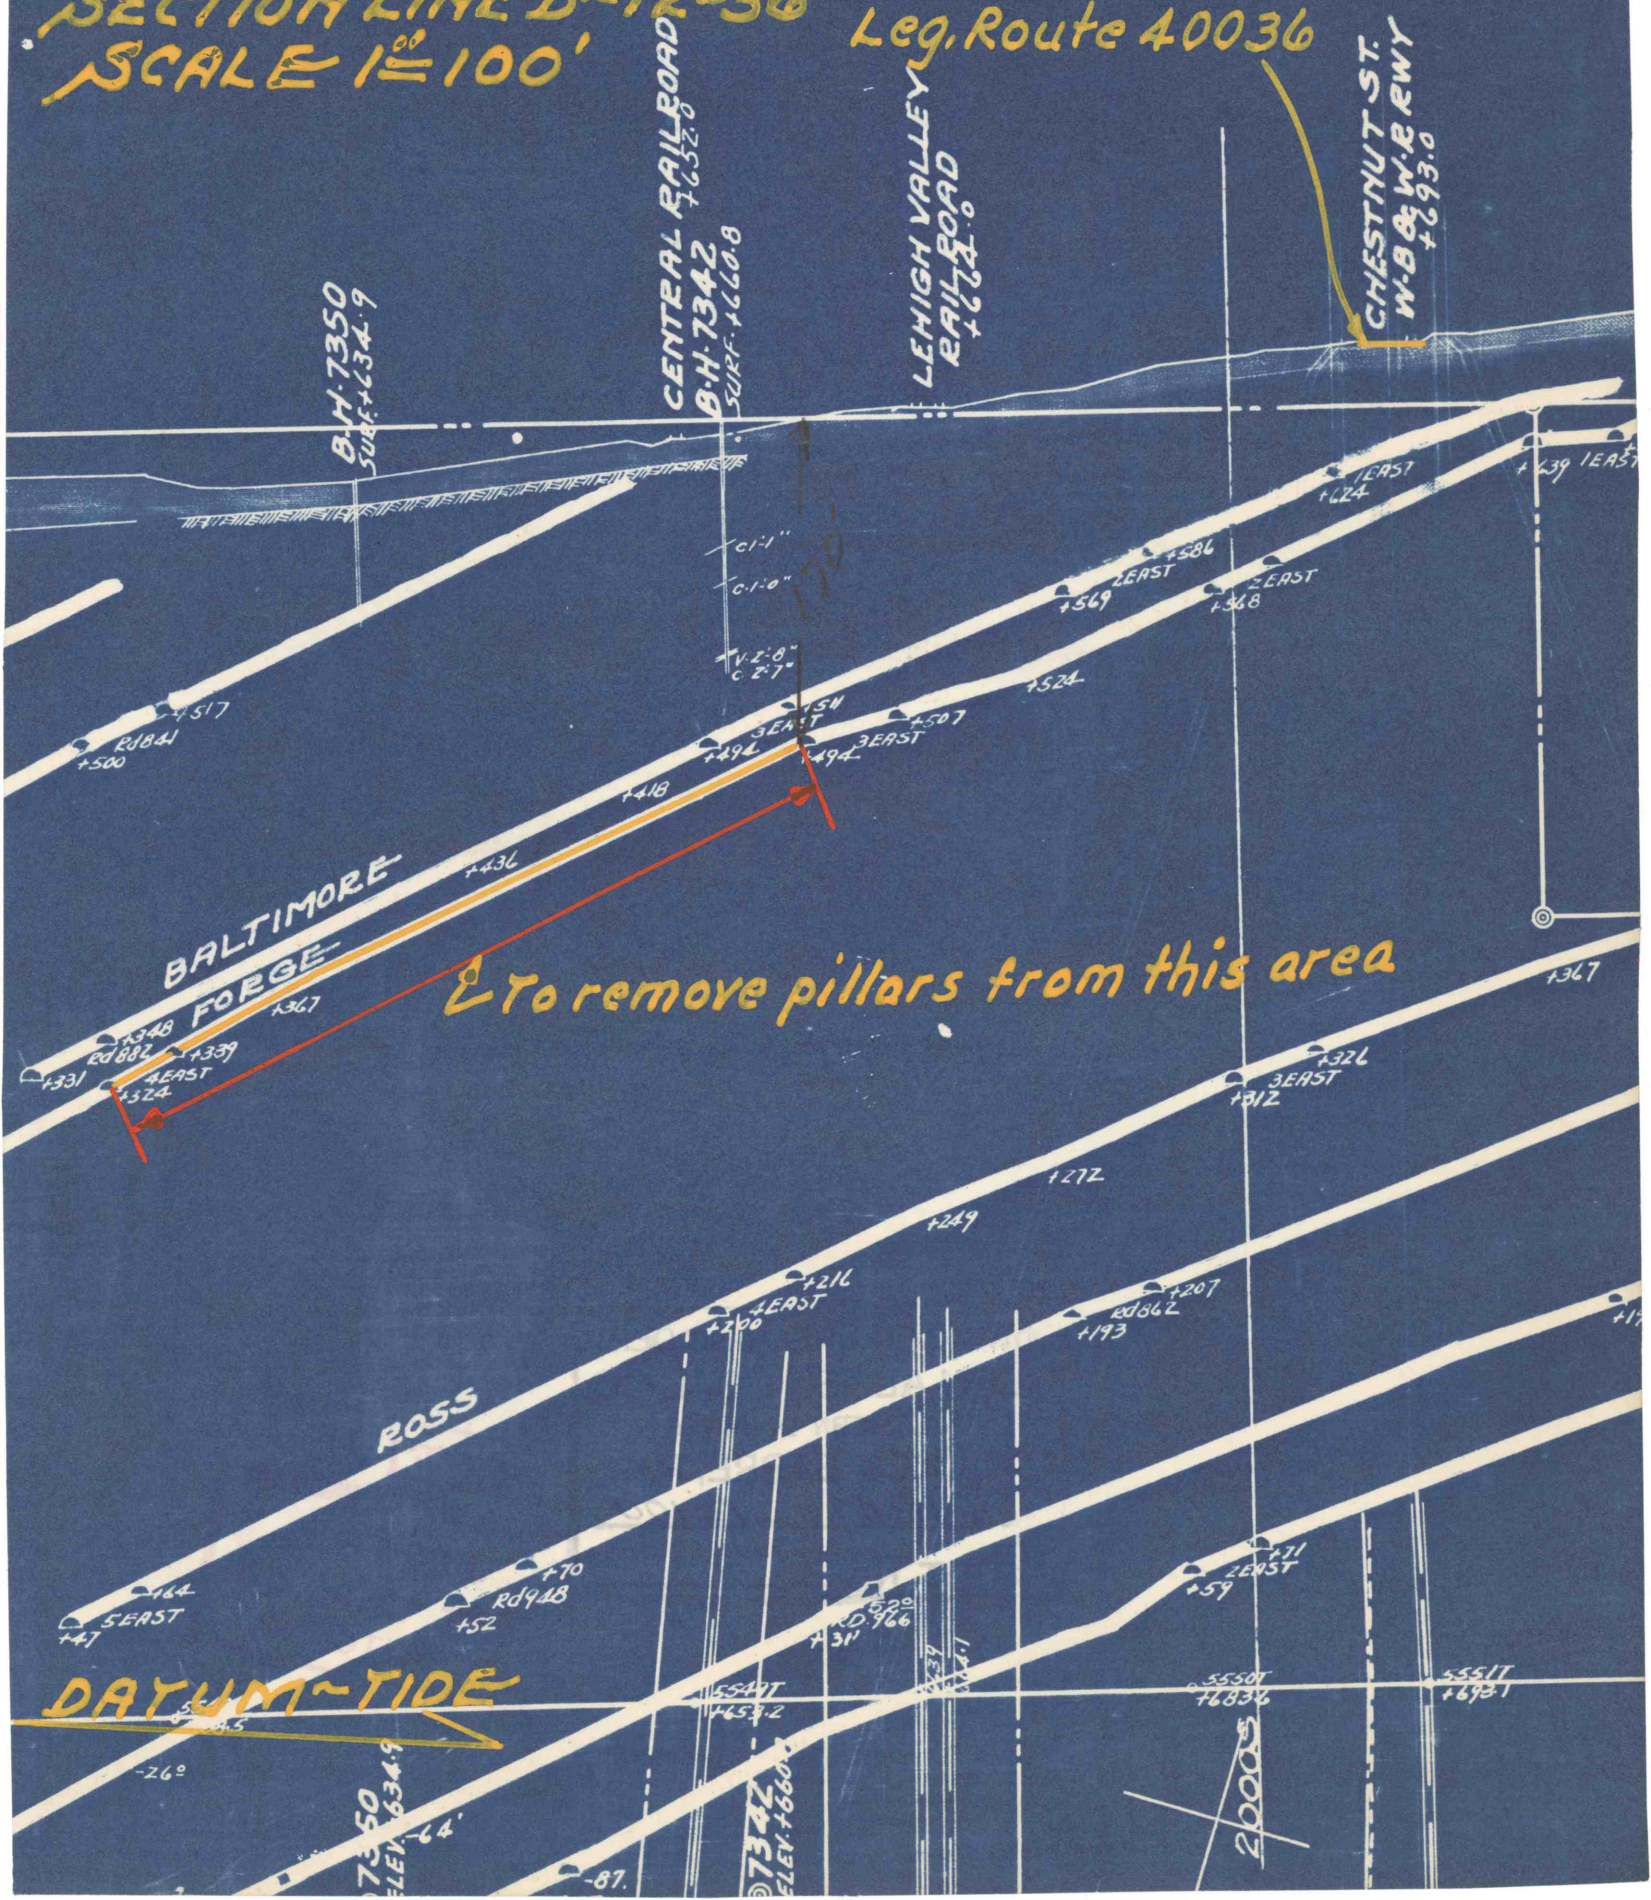

B.H. 7350
SURF. +634.9

CENTRAL RAILROAD
+652.0
B.H. 7342
SURF. +660.8

LEHIGH VALLEY
RAILROAD
+674.0

CHESTNUT ST.
W.B. & W.R. RWY
+693.0

To remove pillars from this area

DAYUM-TIDE

7350
ELEV. 634.9

7342
ELEV. 660.8

2000

5551
+693.1

5550
+683.6

5549
+653.2

RD 966
+31

RD 862
+193

Rd 948
+52

Rd 882
+339

Rd 841
+500

BALTIMORE
FORGE

ROSS
























