


9

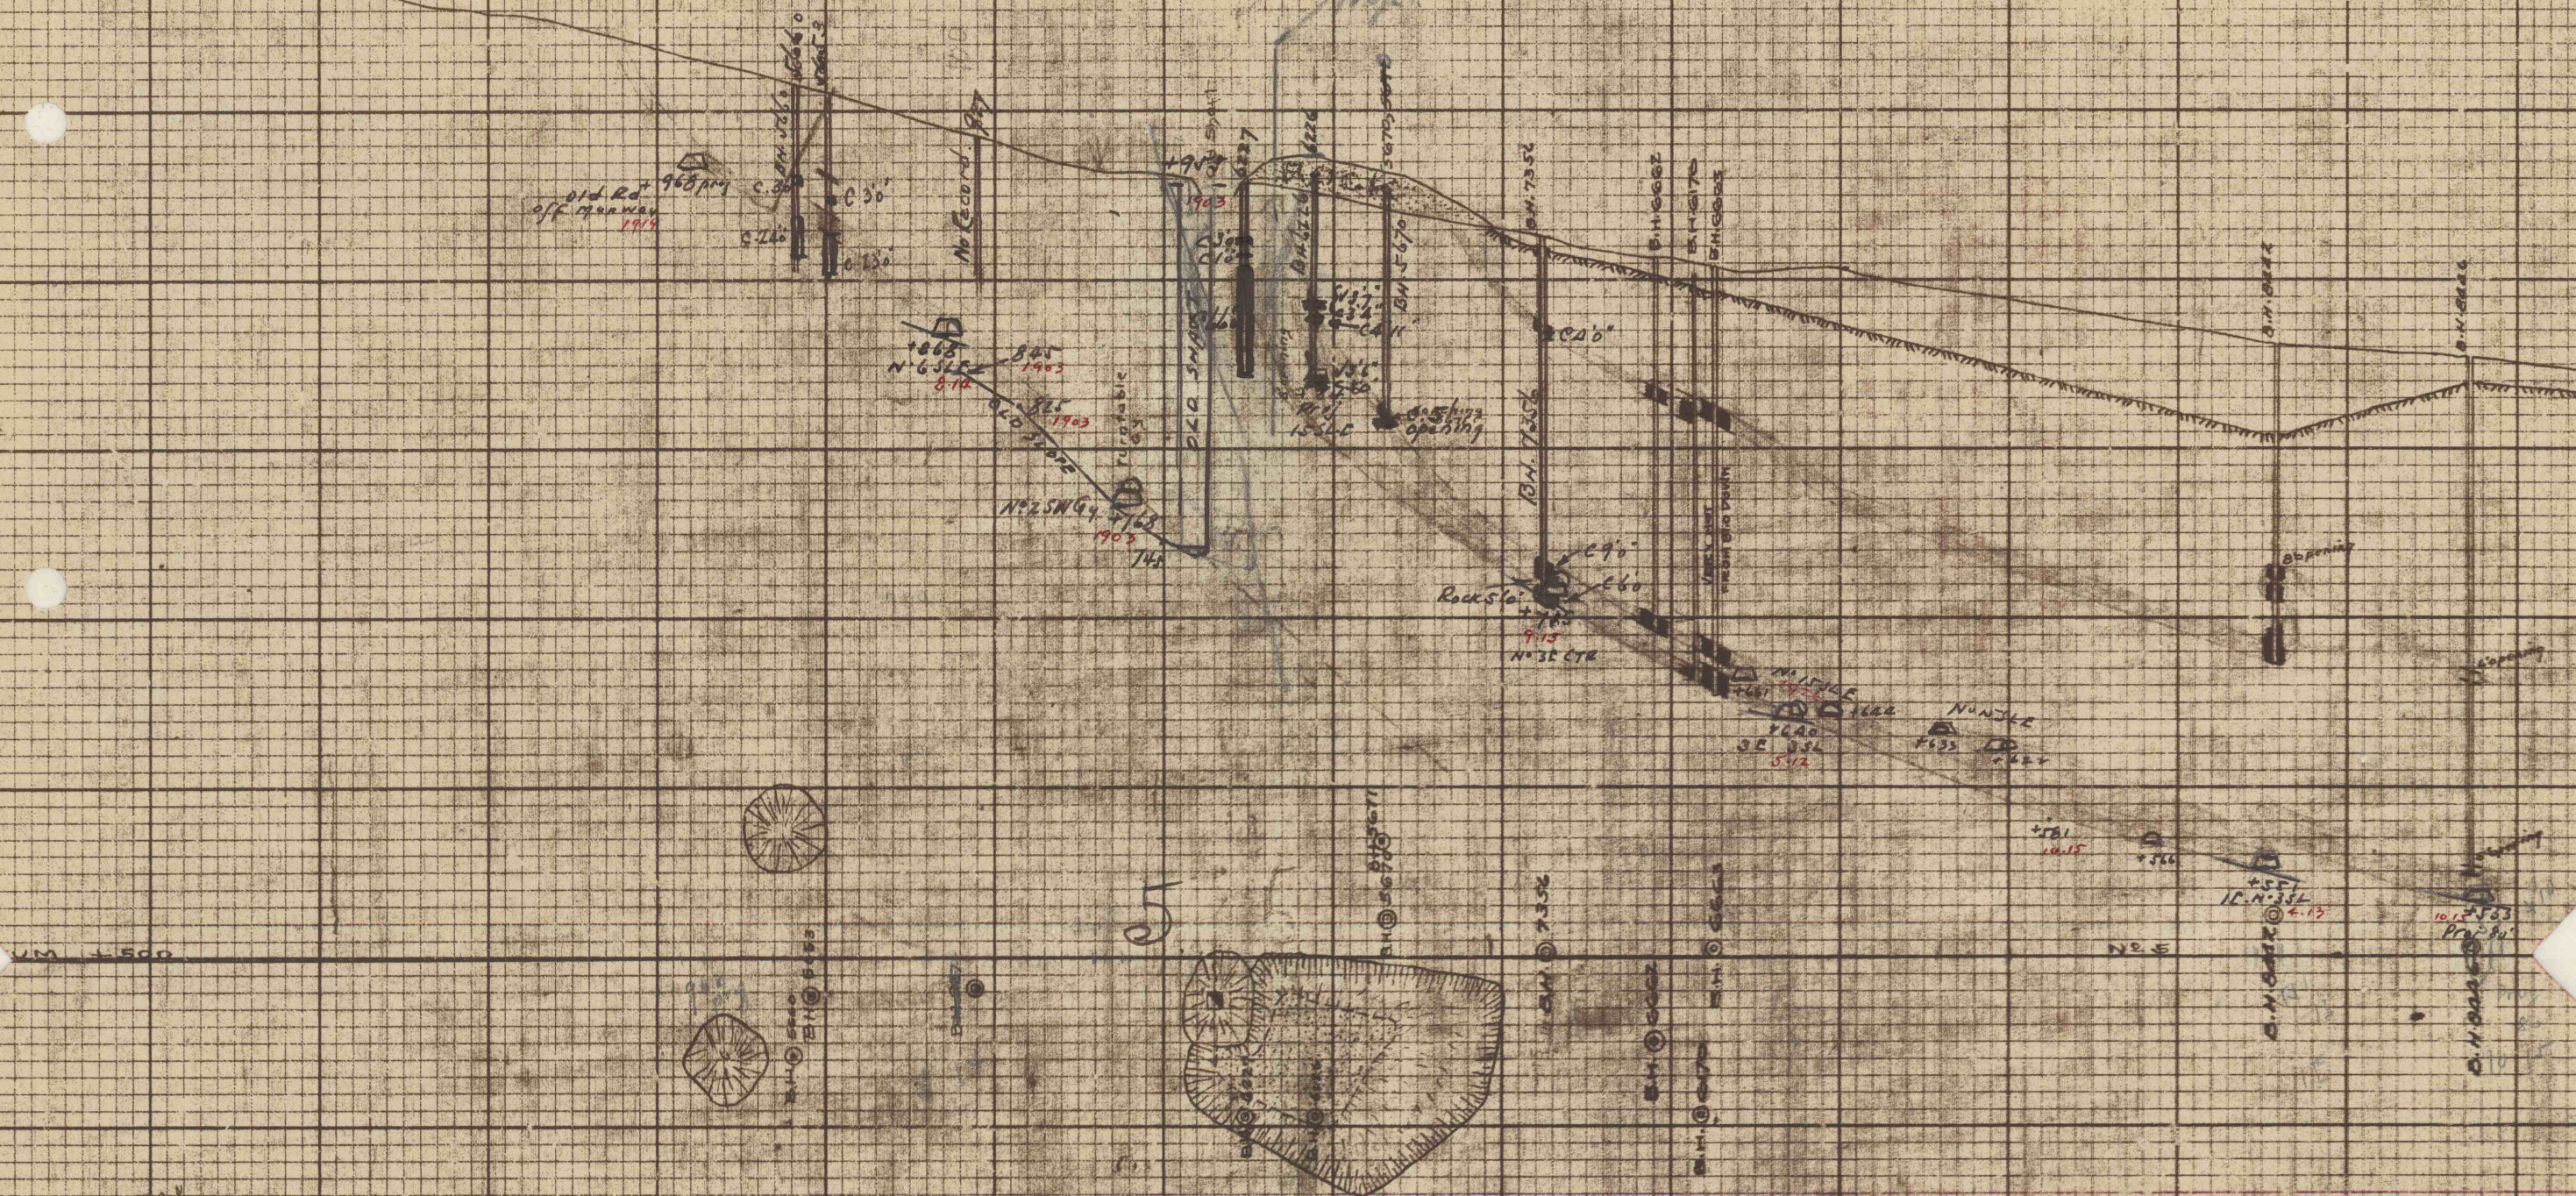

Rock to N. 7.5 slope