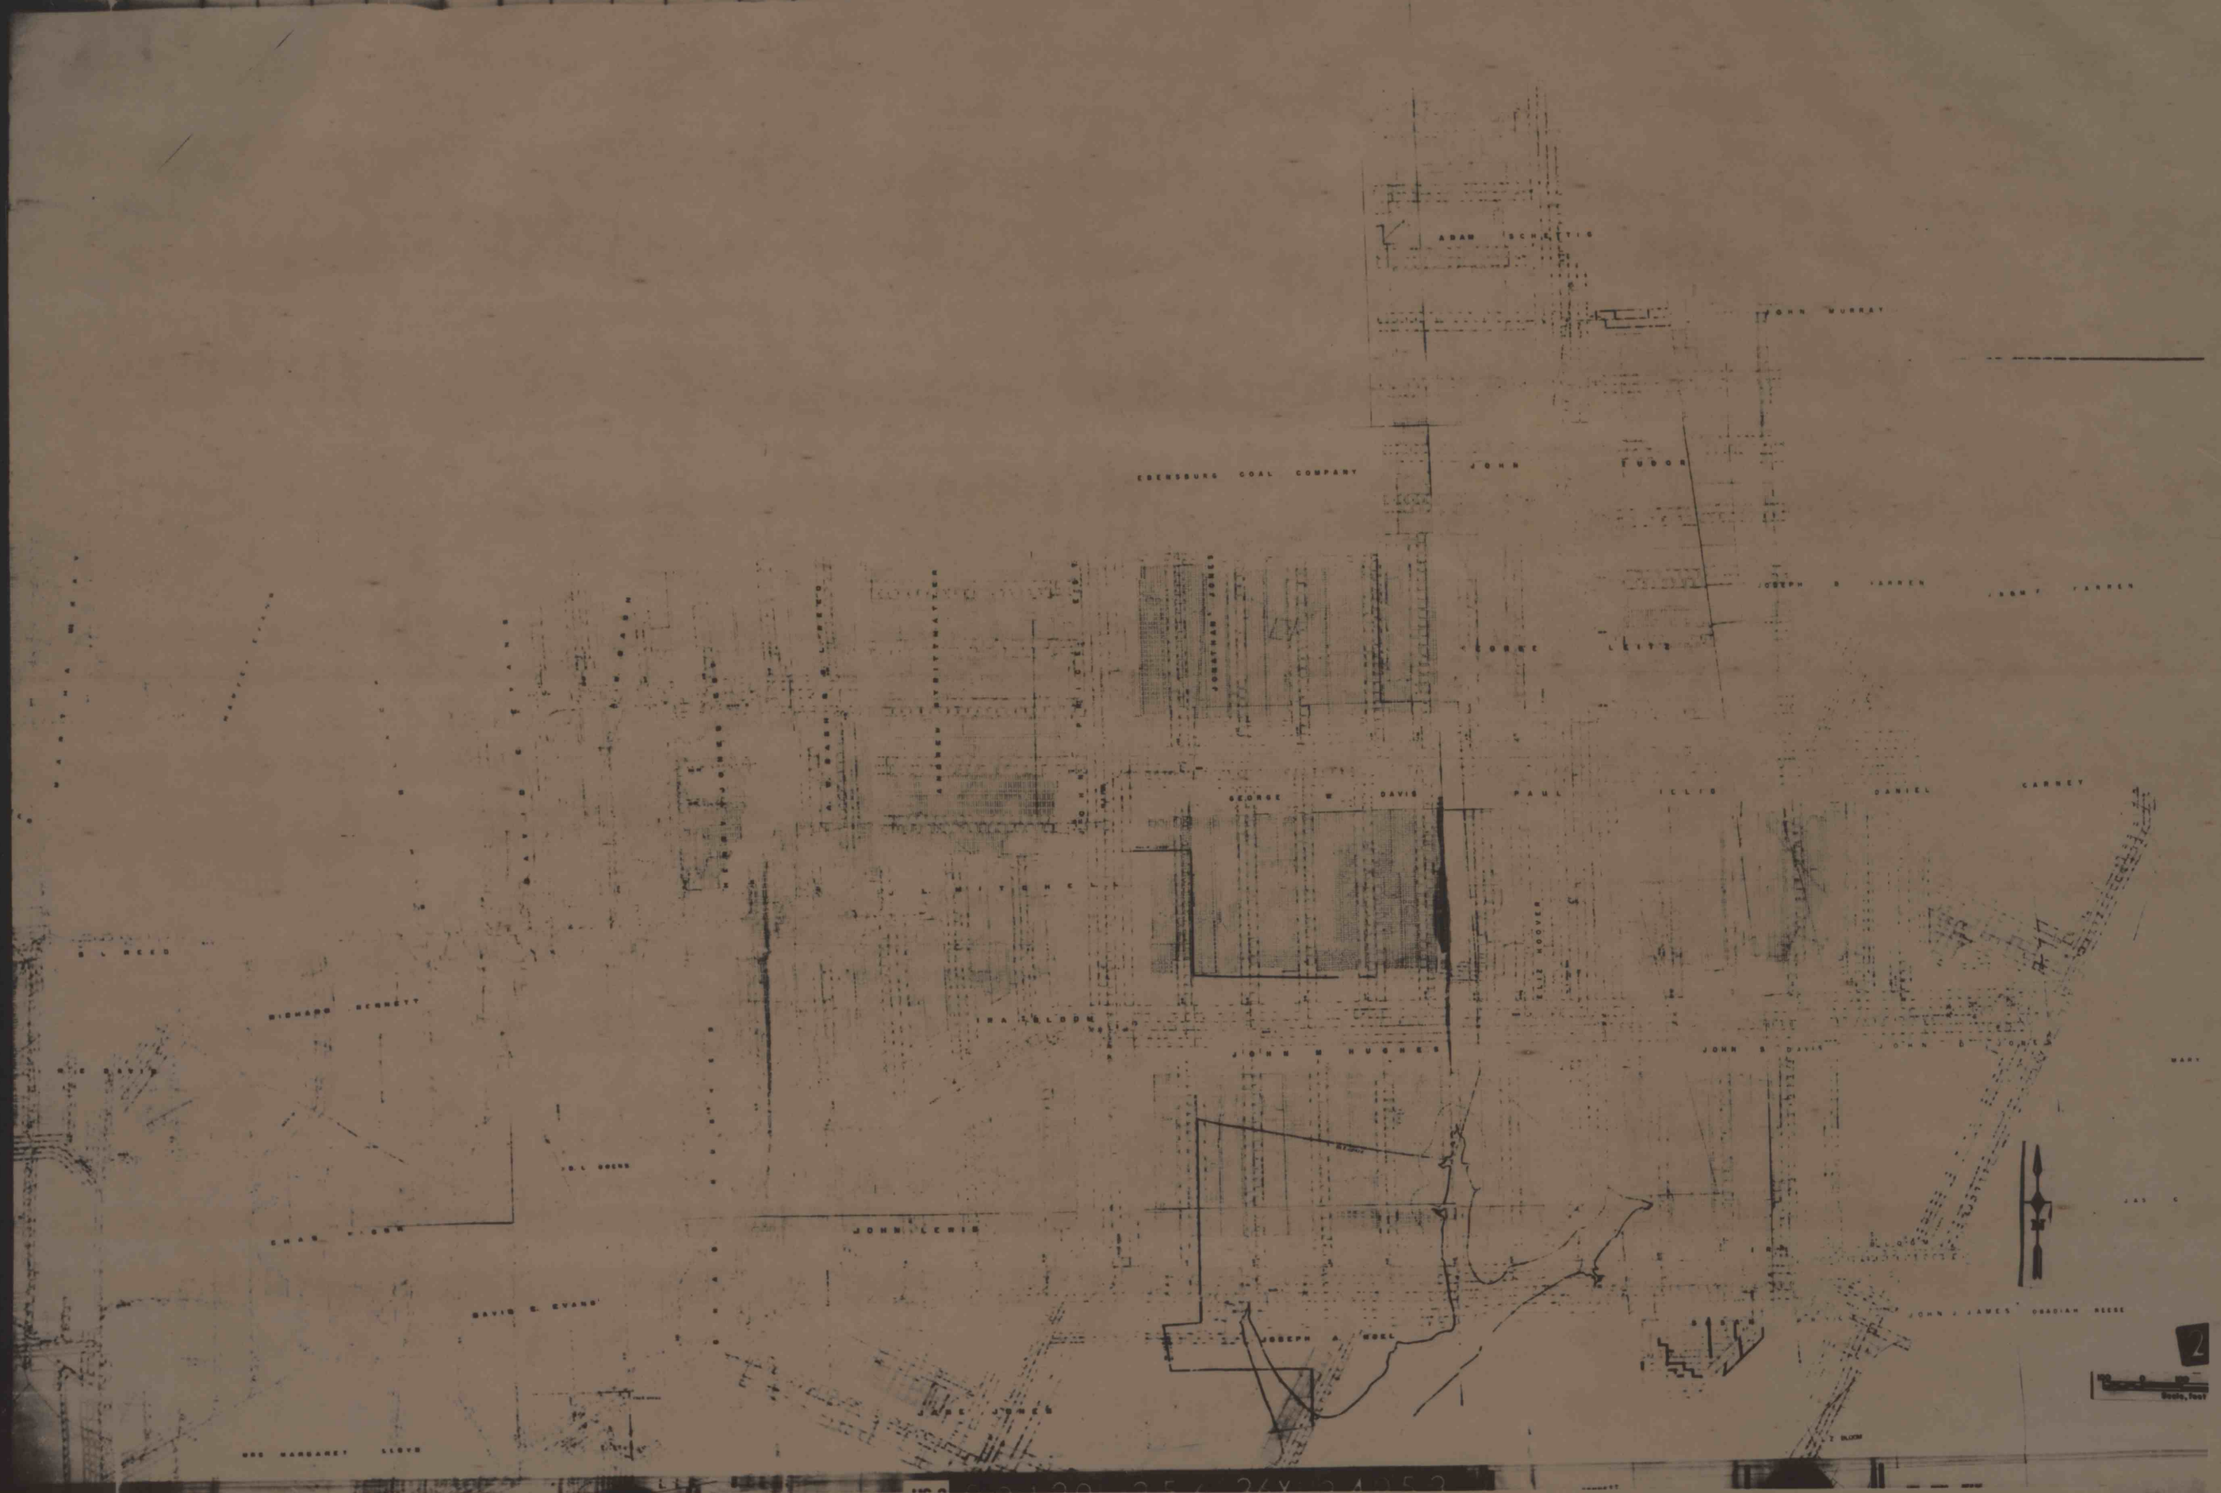
GEORGE W. DAVIS
PAUL ICLIS
DANIEL CARNEY
JOHN WURSAT
JOHN JAMES
