

1A-000 N.17500 1A-000 N.14000


Lot 11

MAIN NORTH No. 3

29-30 BUTT 31-32 BUTT 33-34 BUTT 35-36 BUTT

Property line

W.13000 W.13000

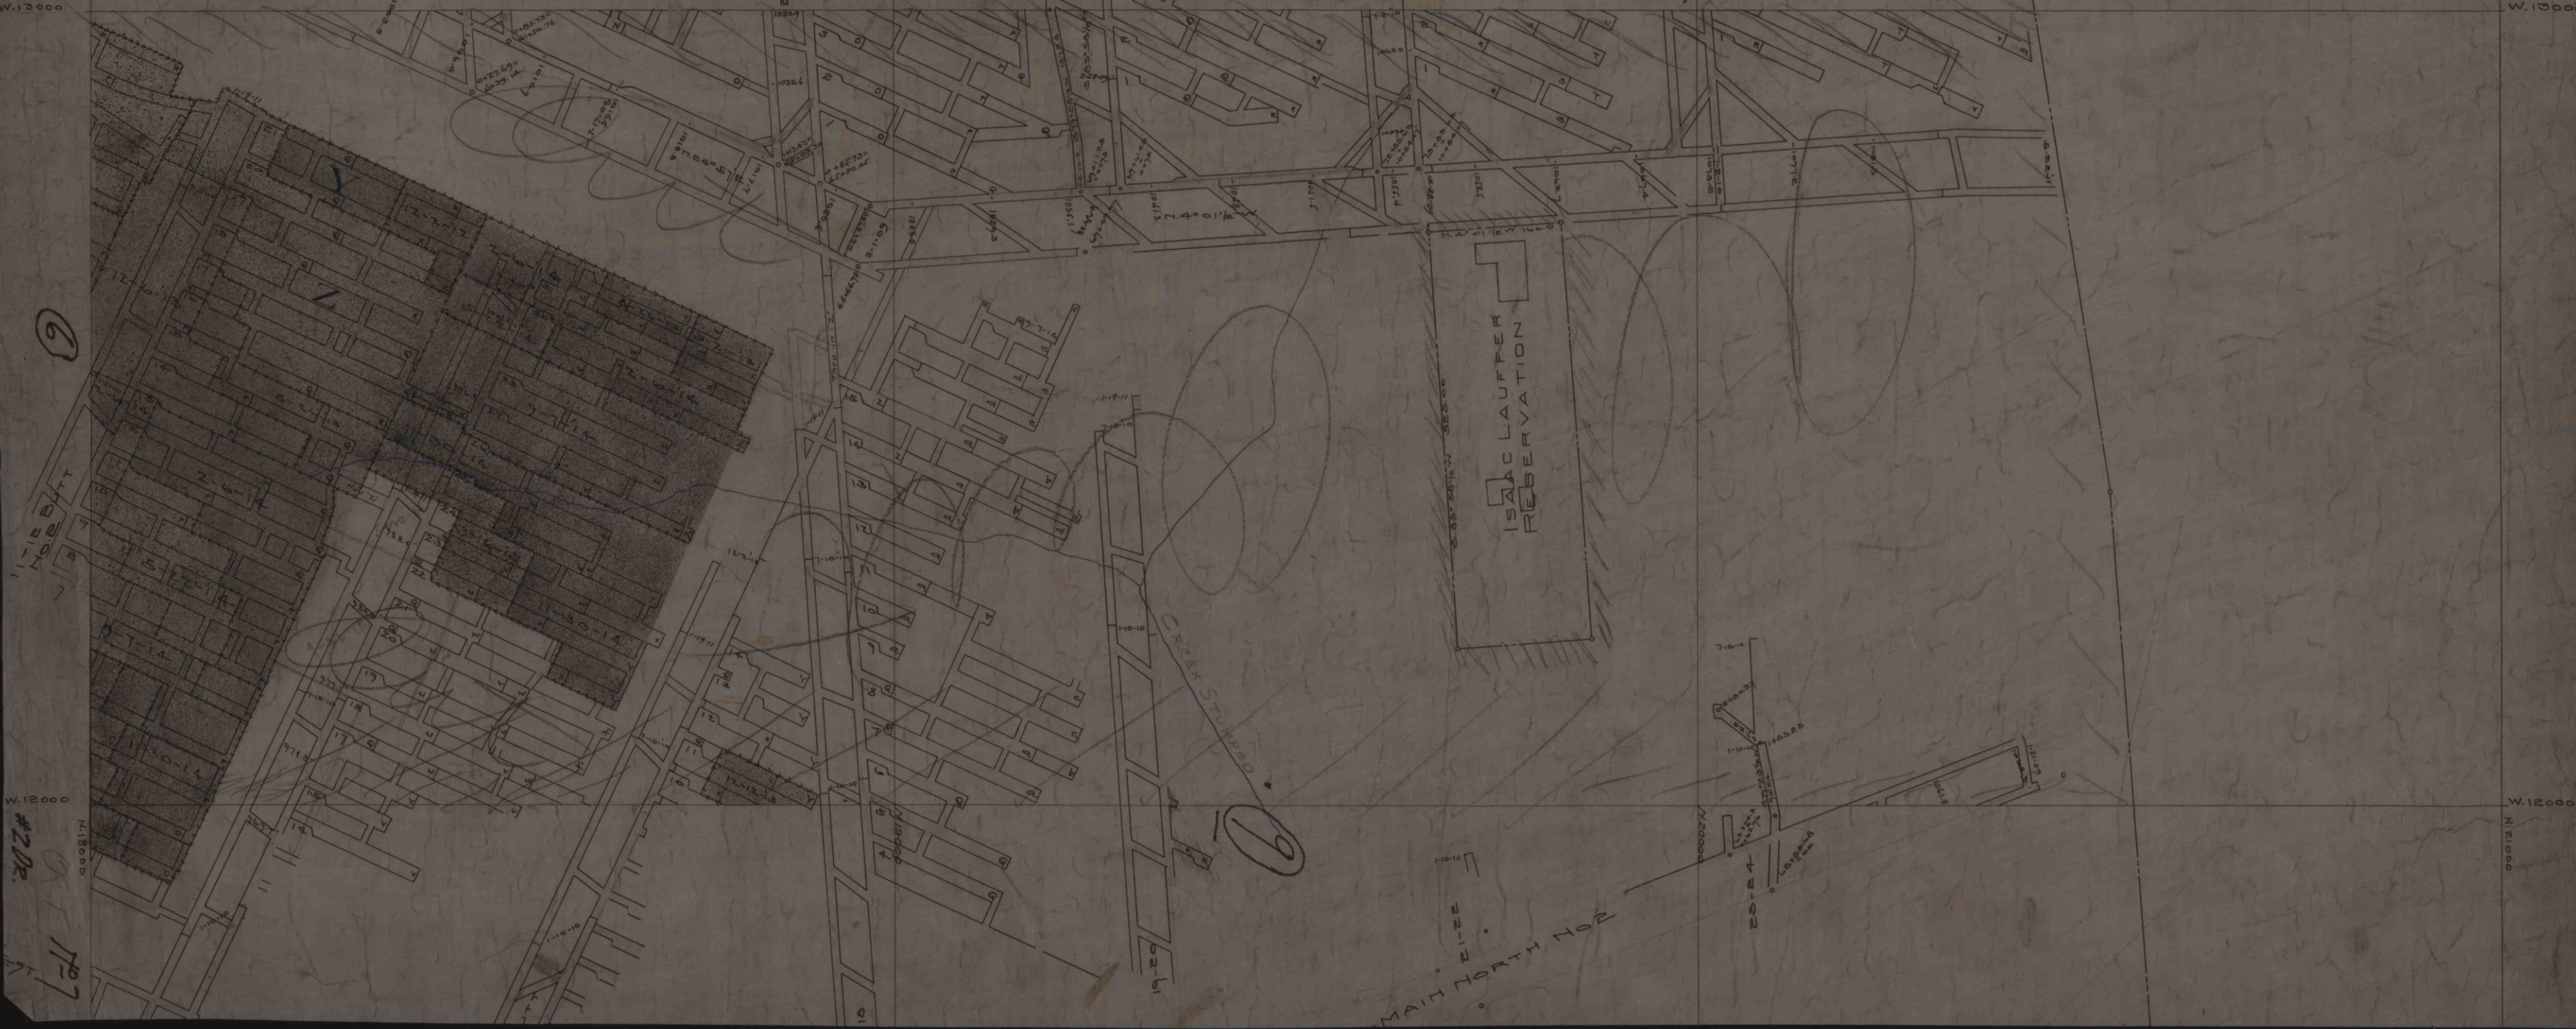

9

10

W.12000 N.18000 #200 11-7

W.12000 N.18000

MAIN NORTH No. 2