


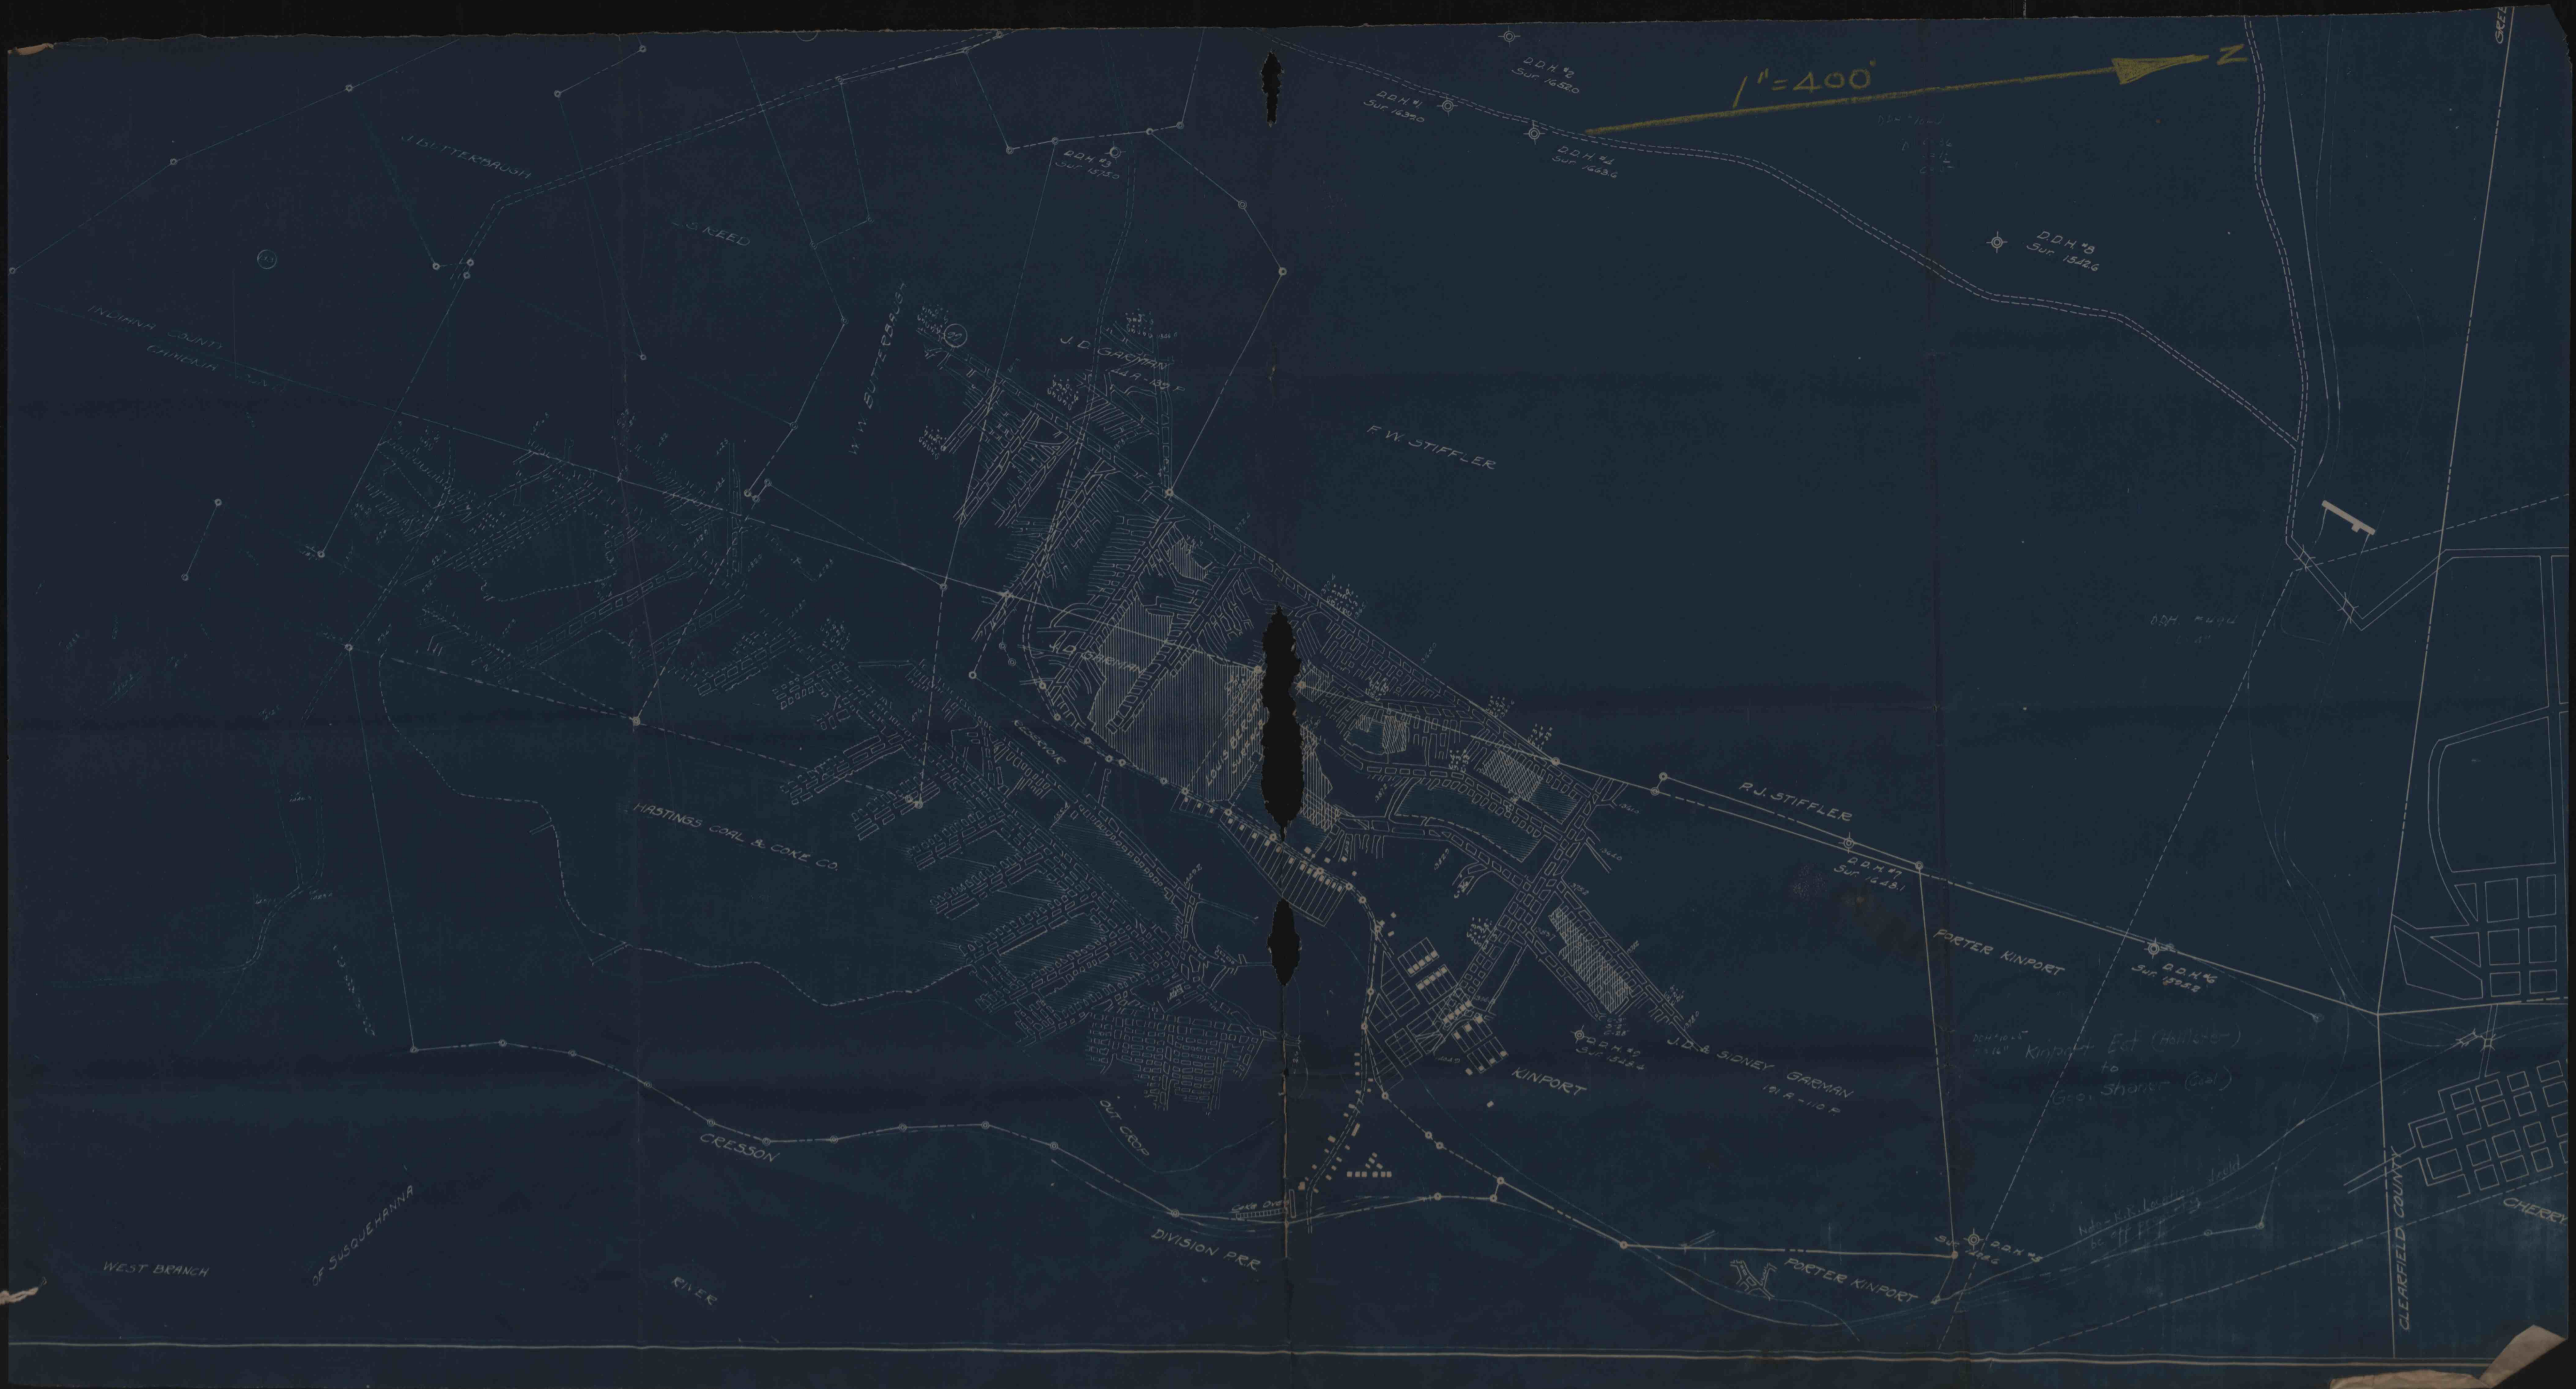

1"=400'



WEST BRANCH

OF SUSQUEHANNA

RIVER

CRESSON

DIVISION PER

KINPORT

ROETER KINPORT

ROETER KINPORT

Kinport Est (Hilltop)
to
Geo. Shorer (Ciel)

CLEARFIELD COUNTY


INDIANA COUNTY





F.W. STIFFLER

R.J. STIFFLER

ROETER KINPORT

ROETER KINPORT










