


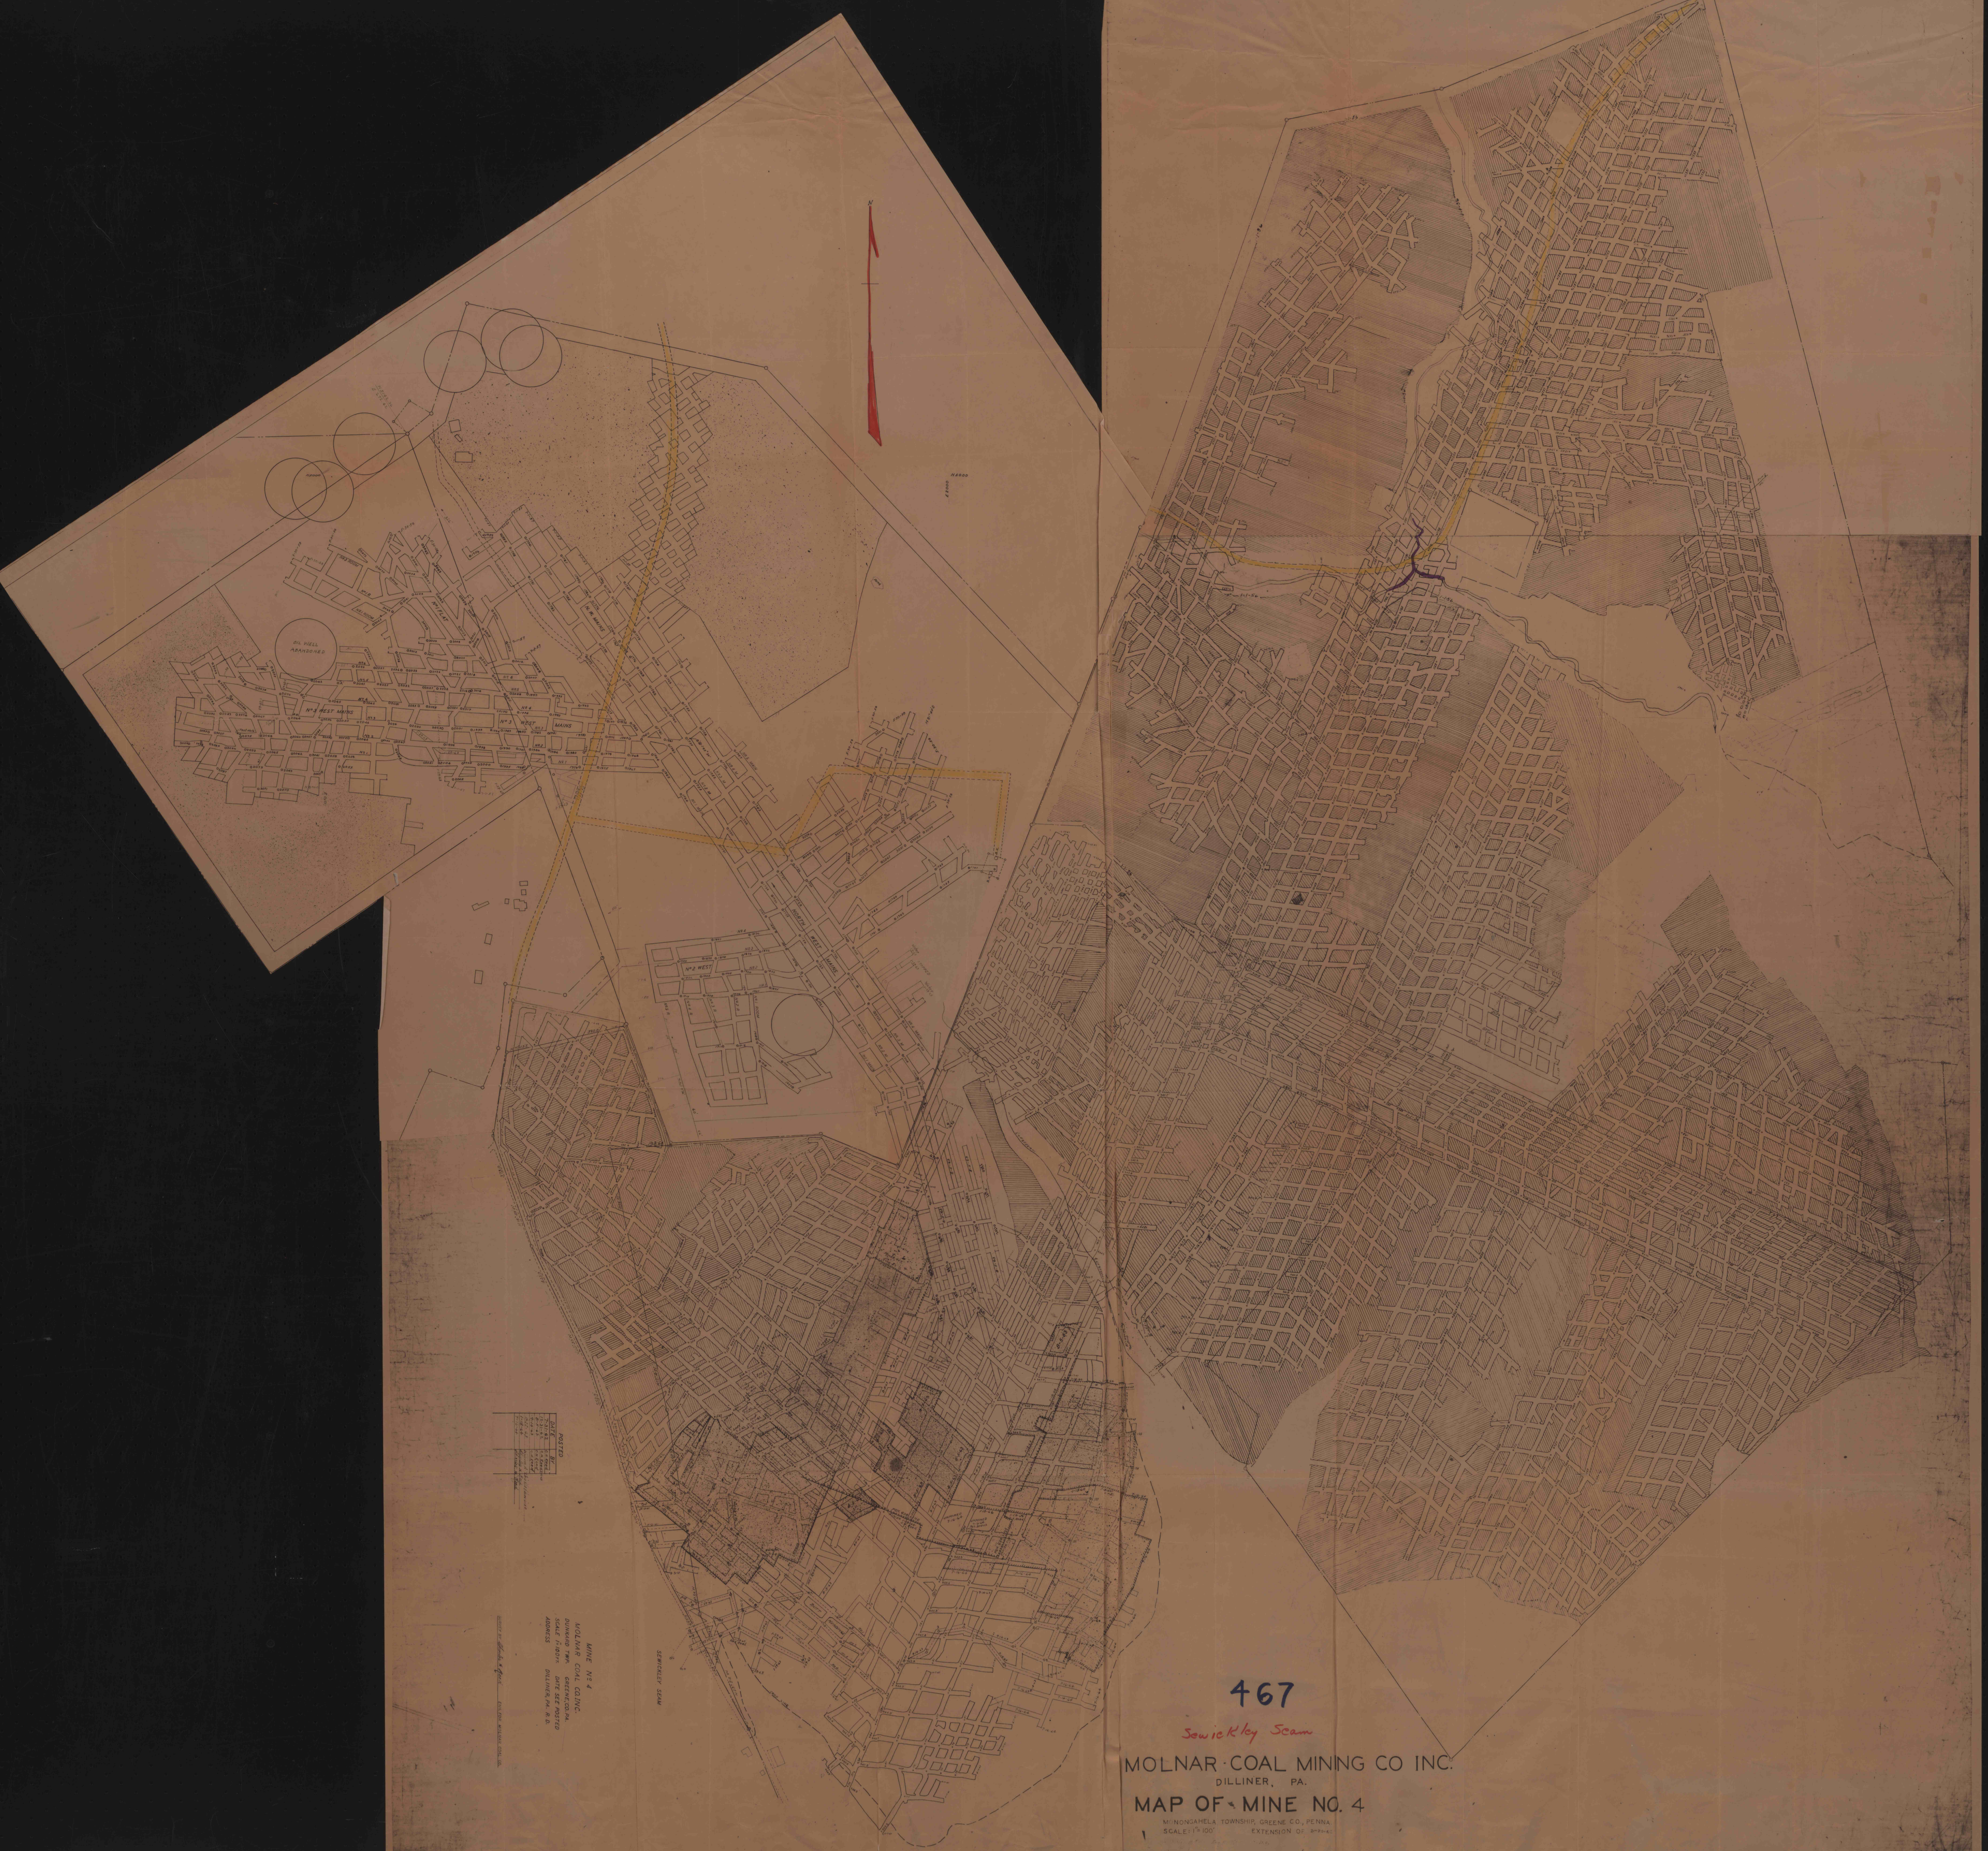

OIL WELL
ABANDONED

DATE	BY
1910	J. H. K.

MINE NO. 4
MOLNAR COAL CO. INC.
DILLINER, PA.
ADDRESS: DILLINER, PA. U.S.

SEWICKLEY SEAM

467

Sewickley Seam

MOLNAR COAL MINING CO. INC.
DILLINER, PA.
MAP OF MINE NO. 4
M. MONSIEUR TOWNSHIP GREENE CO., PENNA.
SCALE 1" = 100' EXTENSION OF MAP