


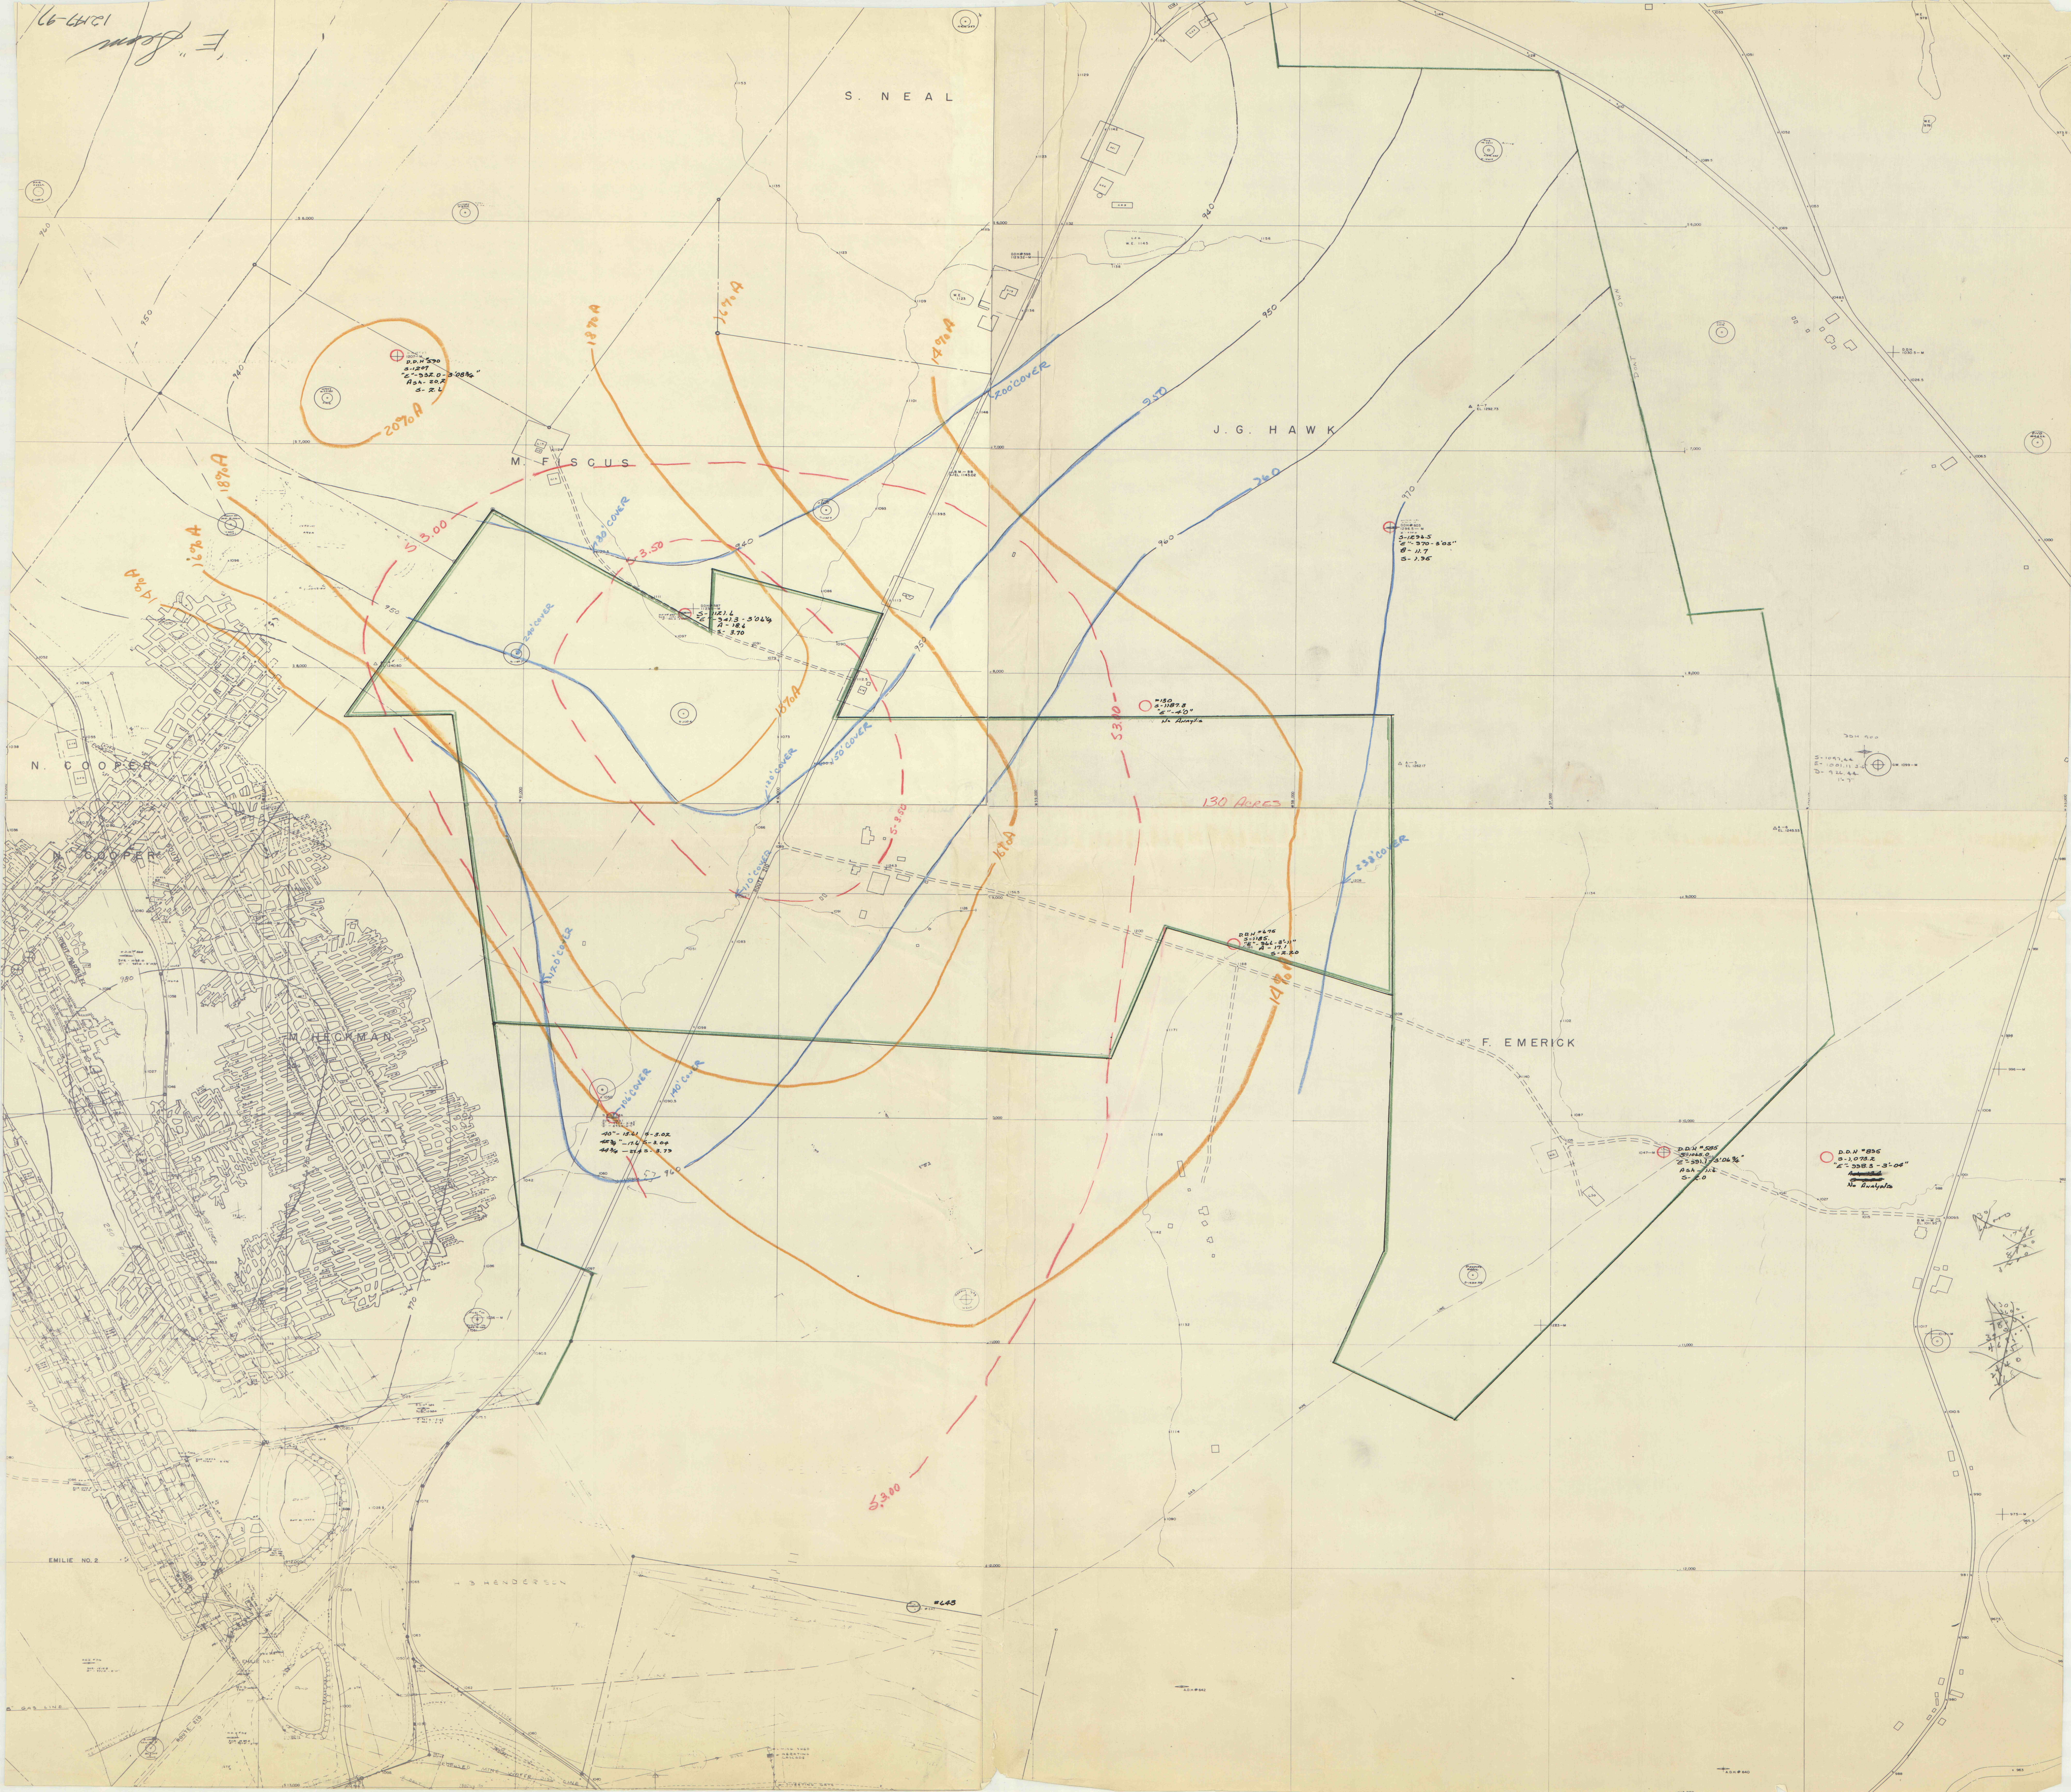

12-17-97  
F. Bloom

S. NEAL

J. G. HAWK

M. F. SCUS

N. COOPER

H. HENDERSON

F. EMERICK







