


P2

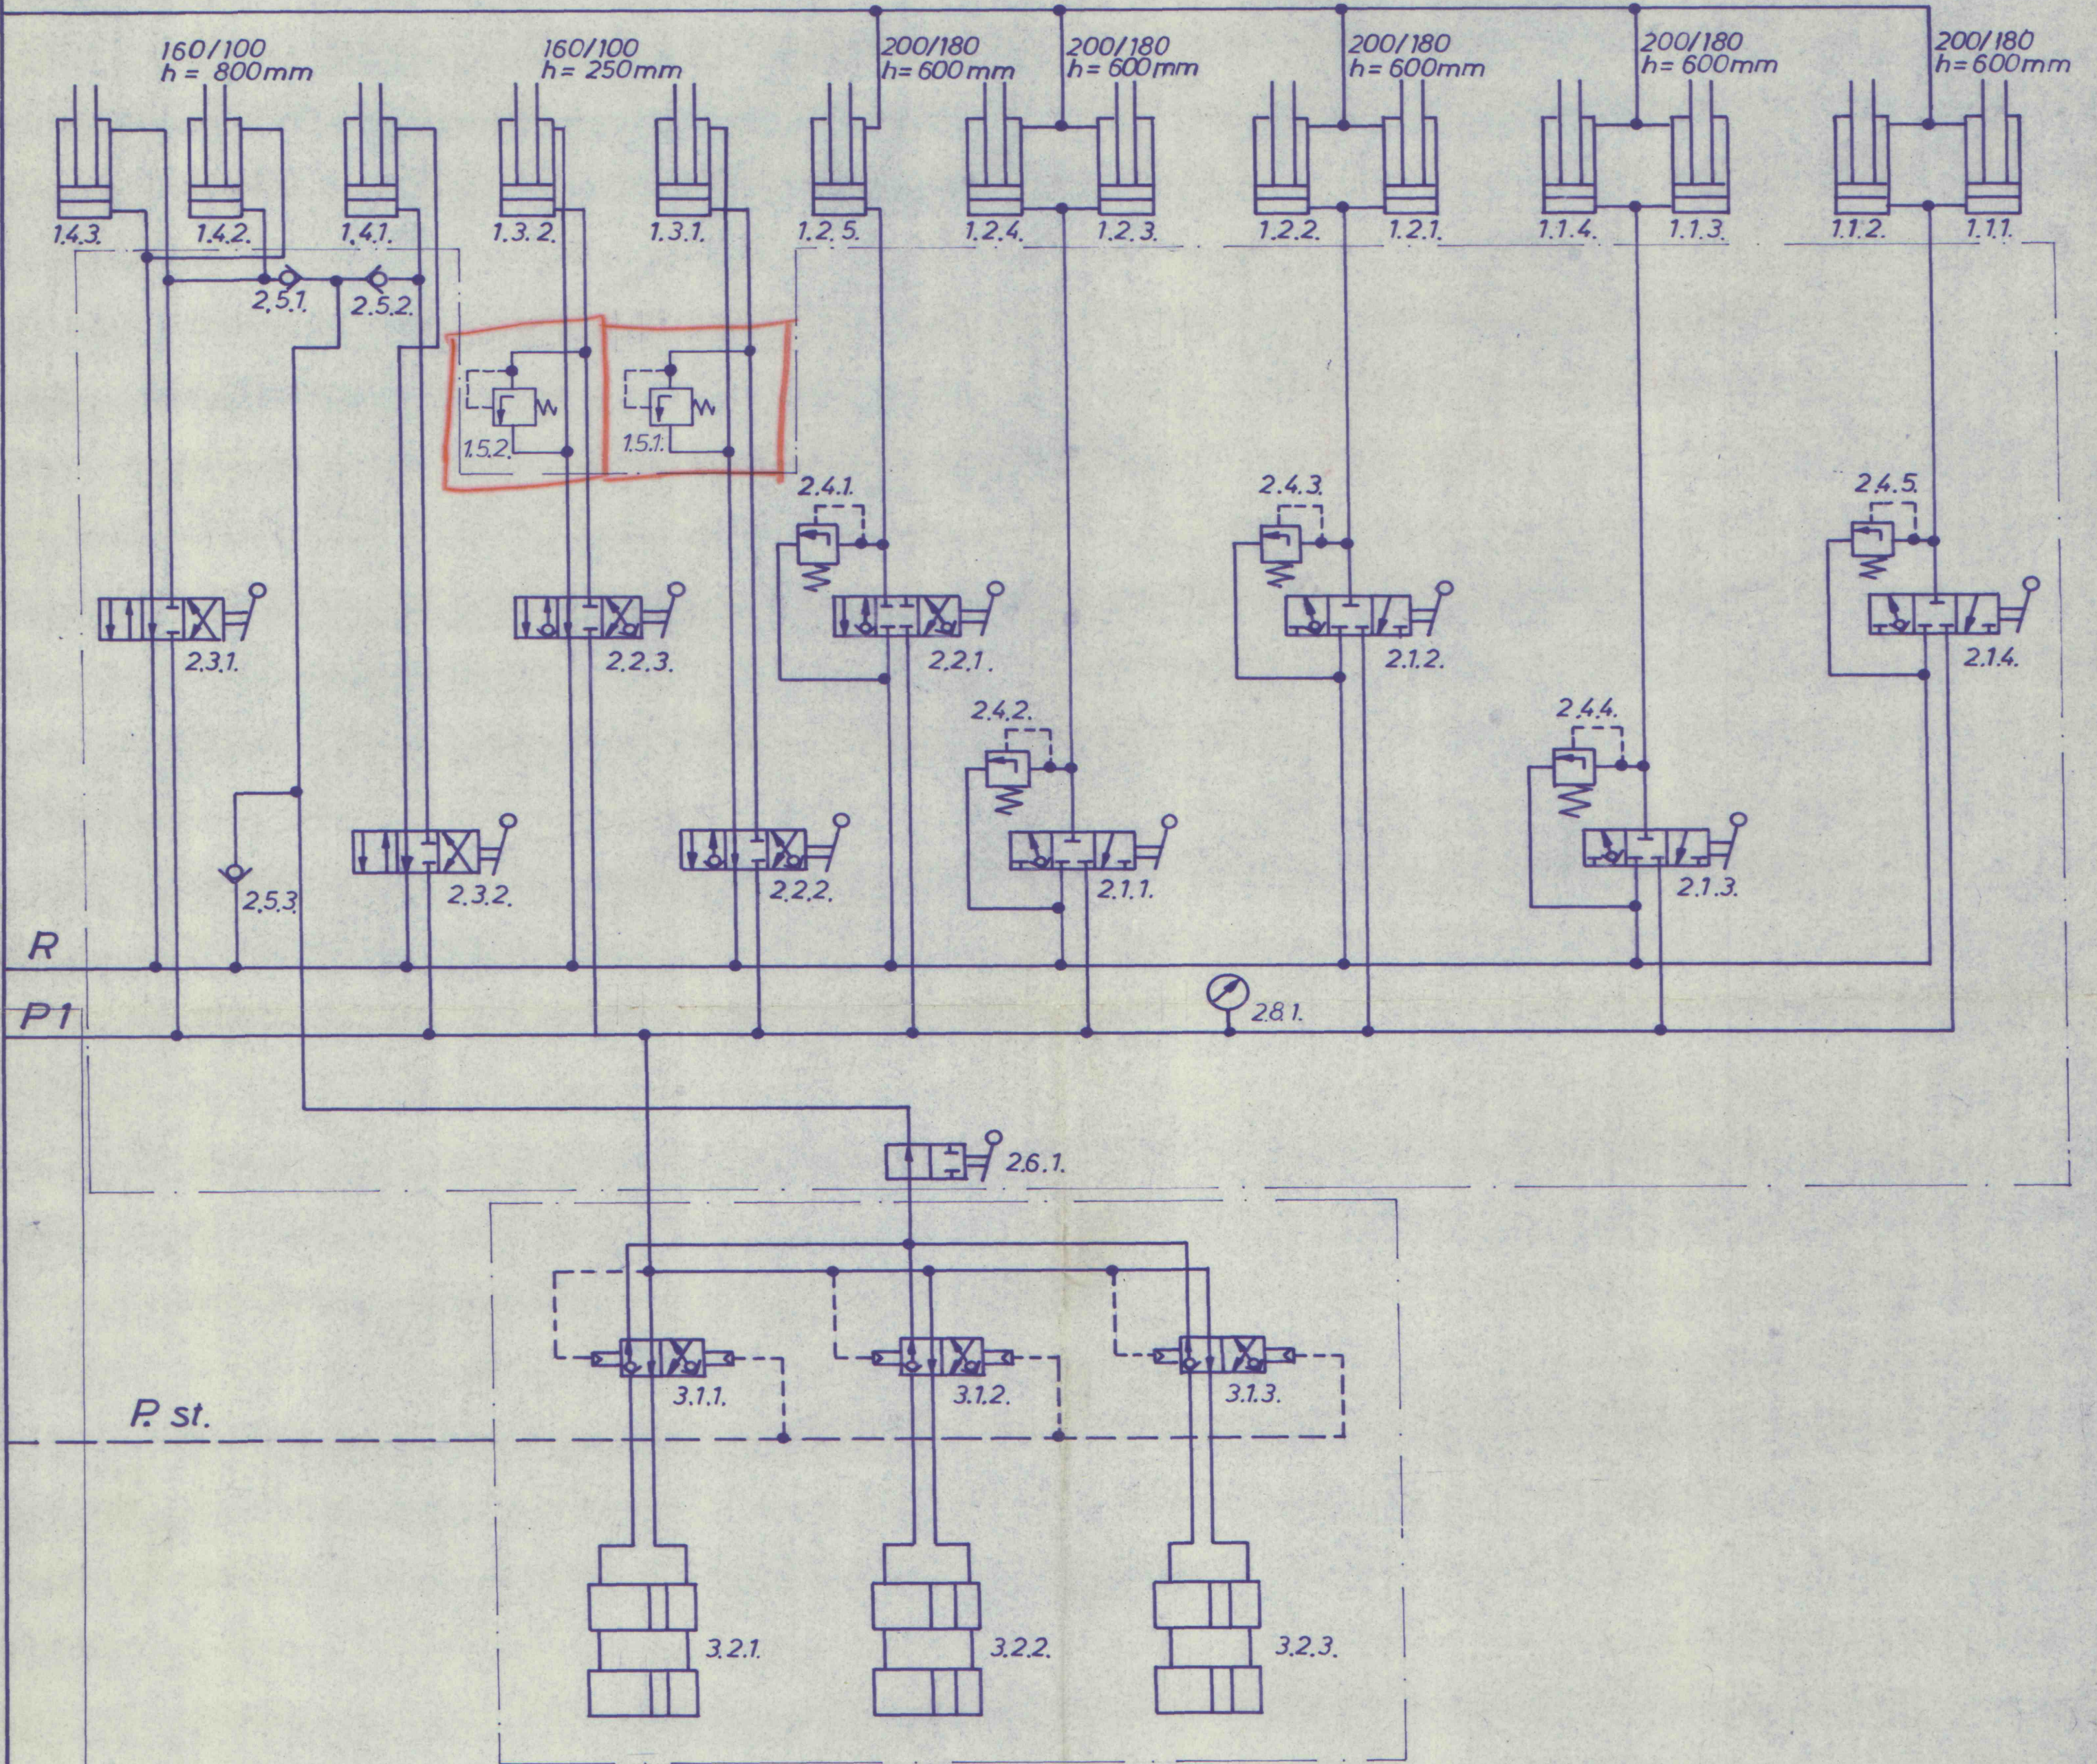

Hierzu gehört Blatt 8 u 9

Anschlüsse - pt the tail

Bach- Buchstabe		Änderung		Tag	Name
7-36	Tag	Name	Werkstoff:		
Gez.	8.8.69	Thyssen			
Apr.	"	Belt			
Norm.	"	Detm.			
Maßstab			Zeichnungs-Nr.		
—			SP. 681 642		
Paßmaß			Blatt 3		
Abmaße			Sheet 3		
Diese Maße werden bei der Abnahme besonders geprüft			Ersatz für		
			Ersatz durch		

98 H- 99

Für diese Zeichnung behalten wir uns alle Rechte vor