



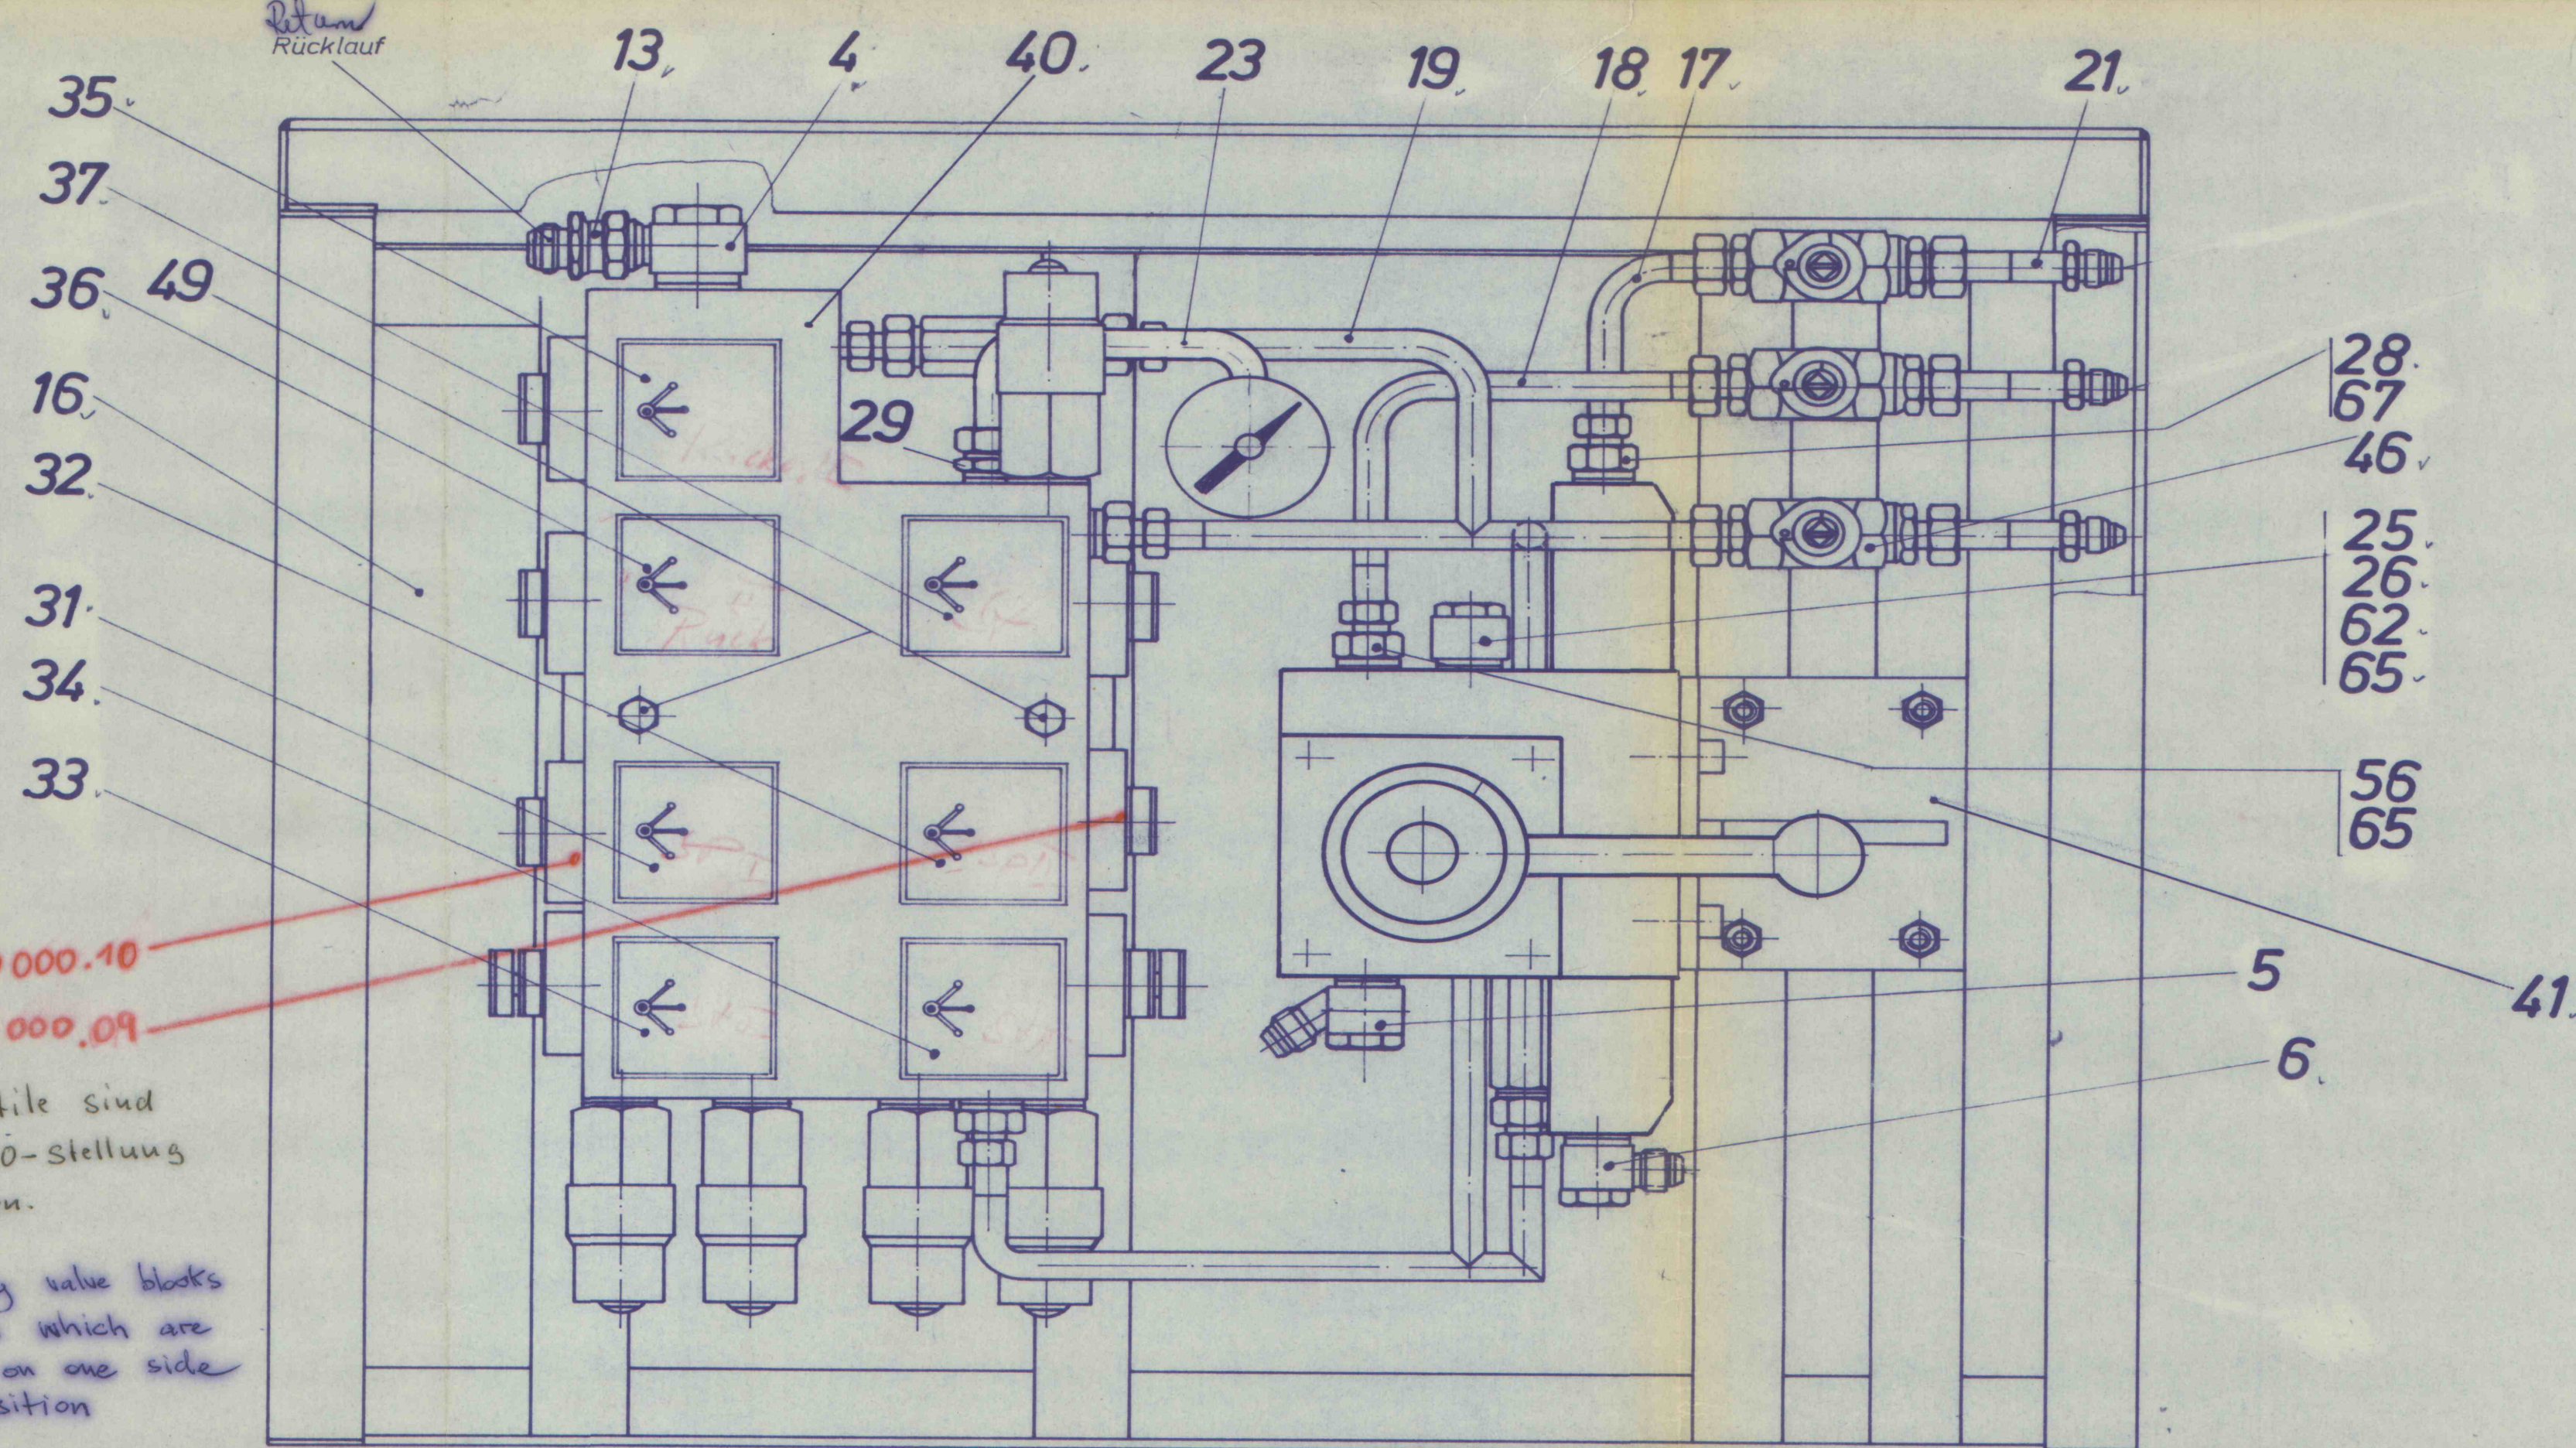

new 4/3 way valves.
 { 958 304 000 000.10
 958 304 000 000.09

Die Spannzylinder ventile sind 4/3 Wegeventile, die in 0-Stellung einseitig Rücklauf haben.

The tension-ram operating valve blocks will be 4/3 way valves which are connected to return on one side in their neutral position

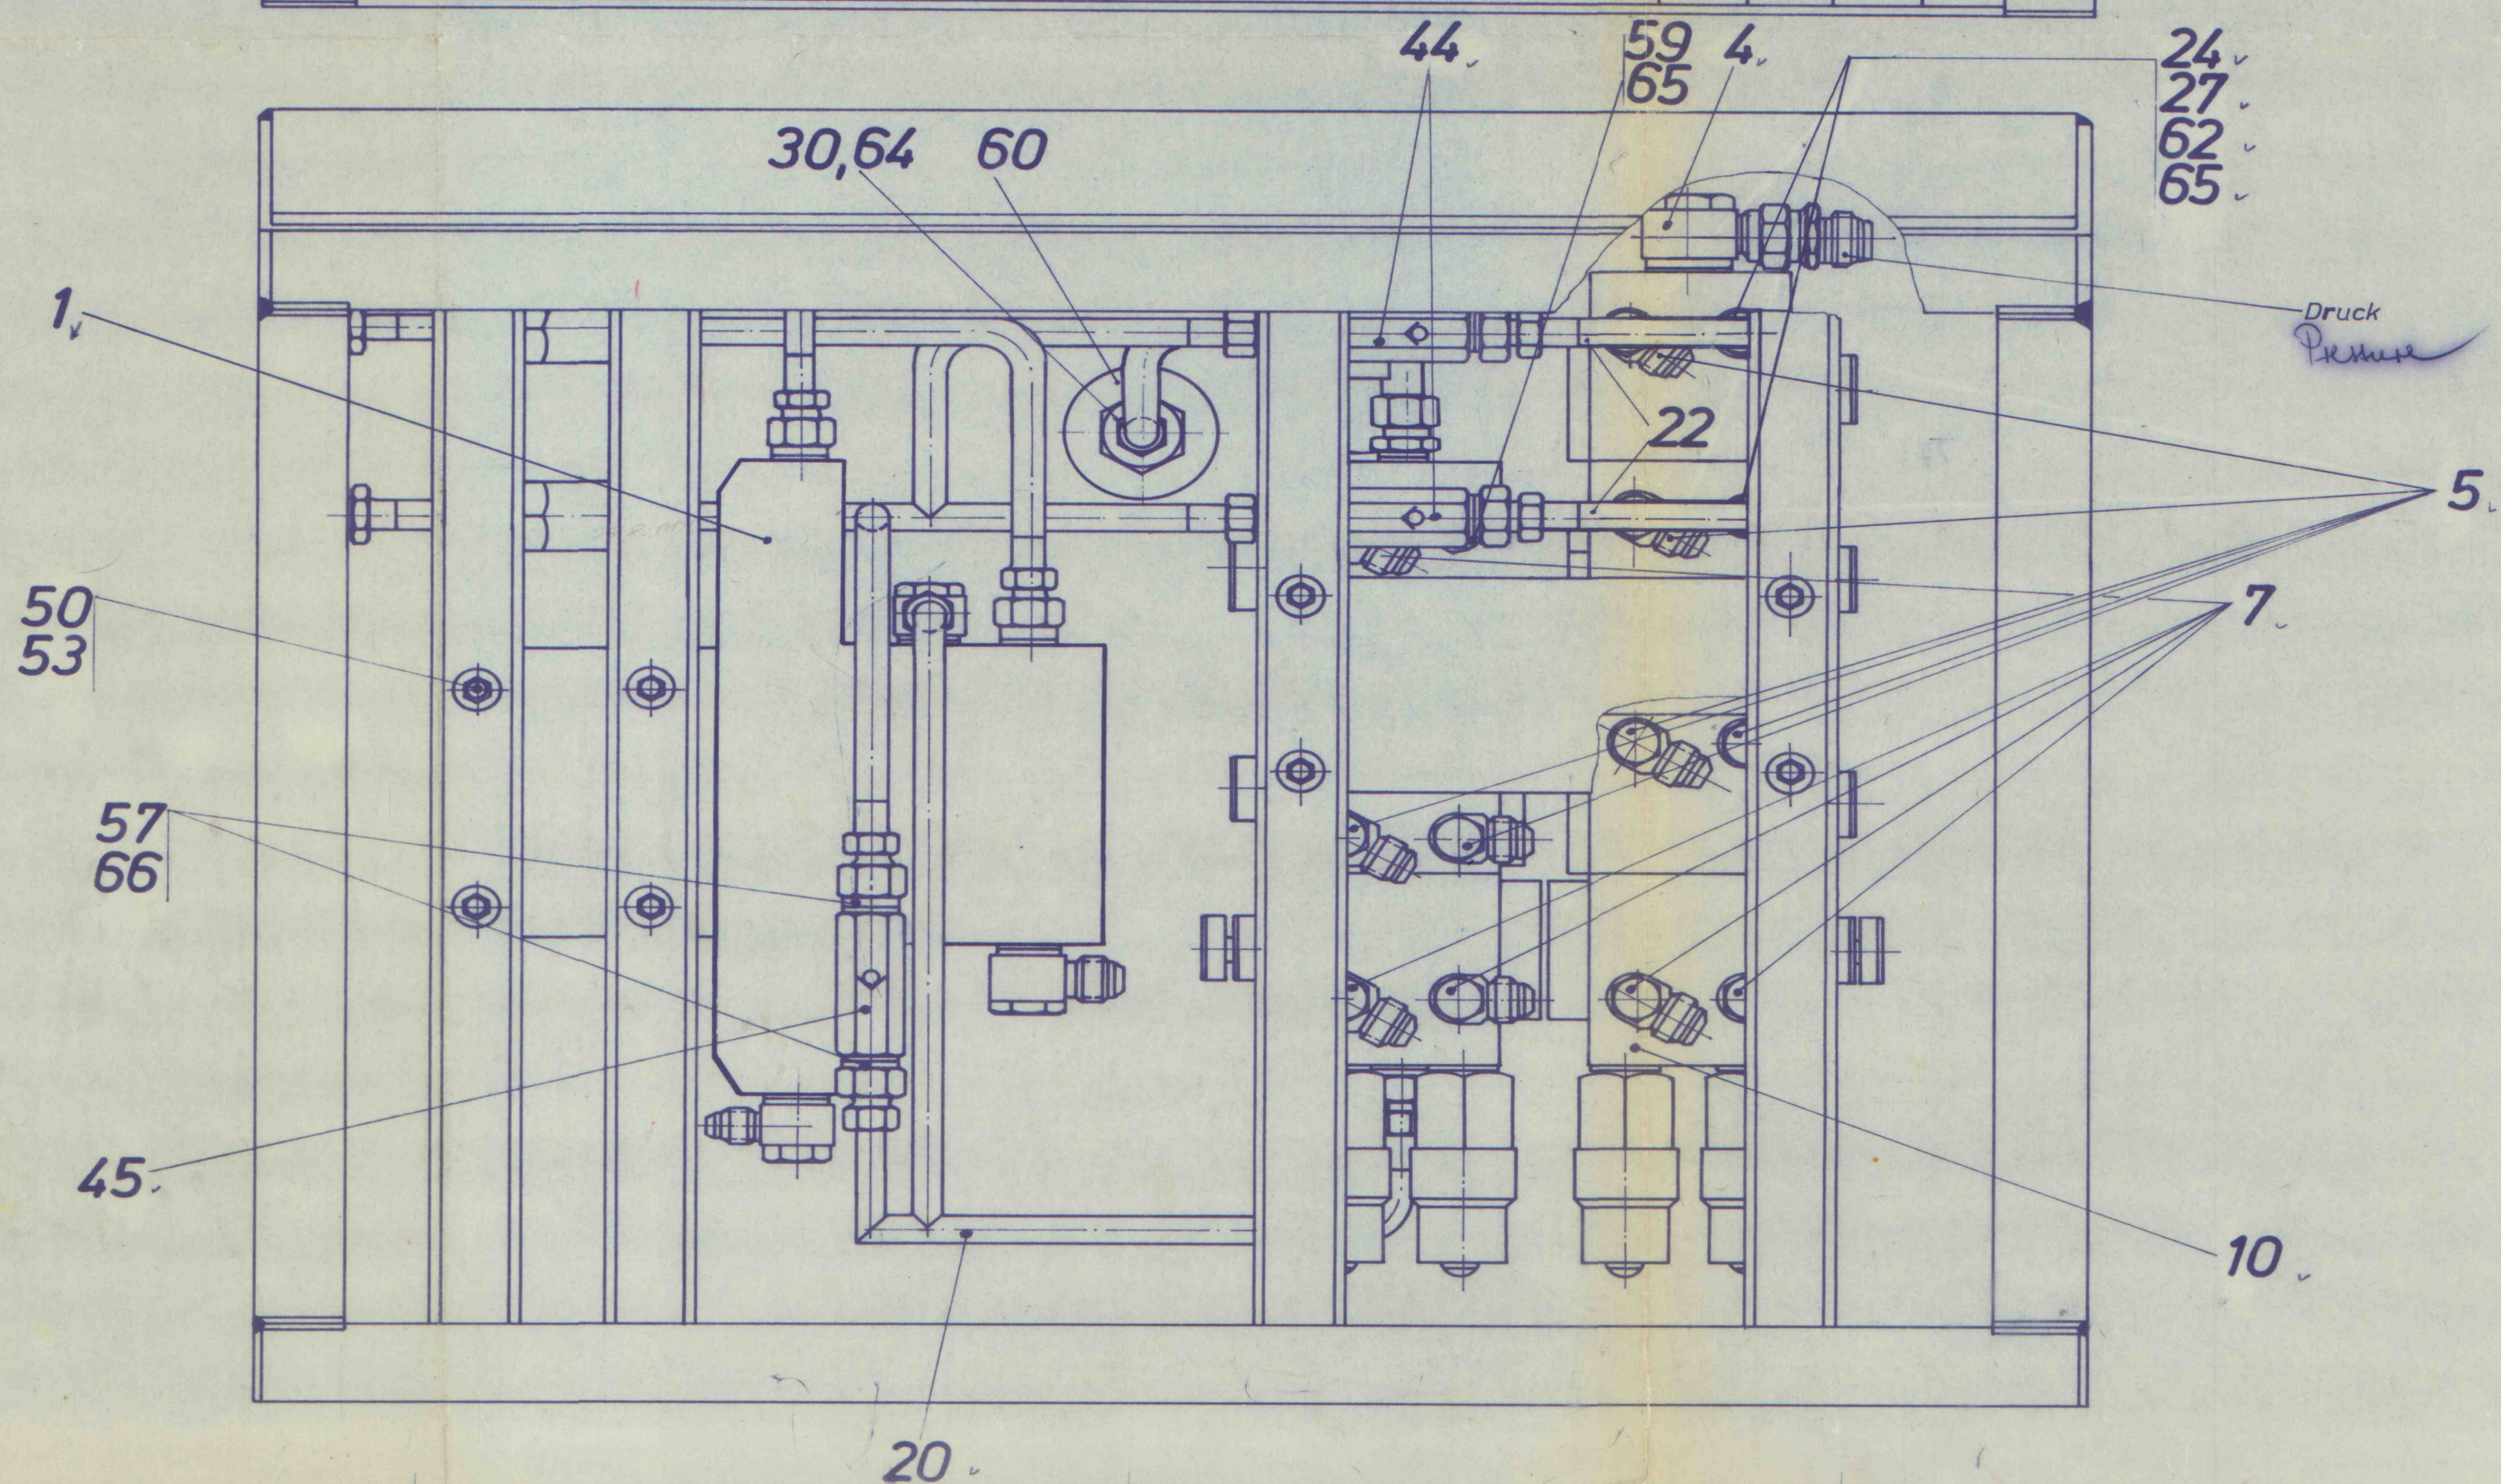

Pause nur für den Gebrauch im techn. Büro

Zeichnungs-Nr.		EISENHÜTTE WESTFALIA	
959 580 000 003		Blatt 1	
Erstellt für 959 580 000 003		Erstellt durch	
9.11.99			

Paßmaß	Abmaße

Druck	30.7.69	Stich	7e
Gez.			
Gepr.			
Norm.			

Steuerstand
Control