


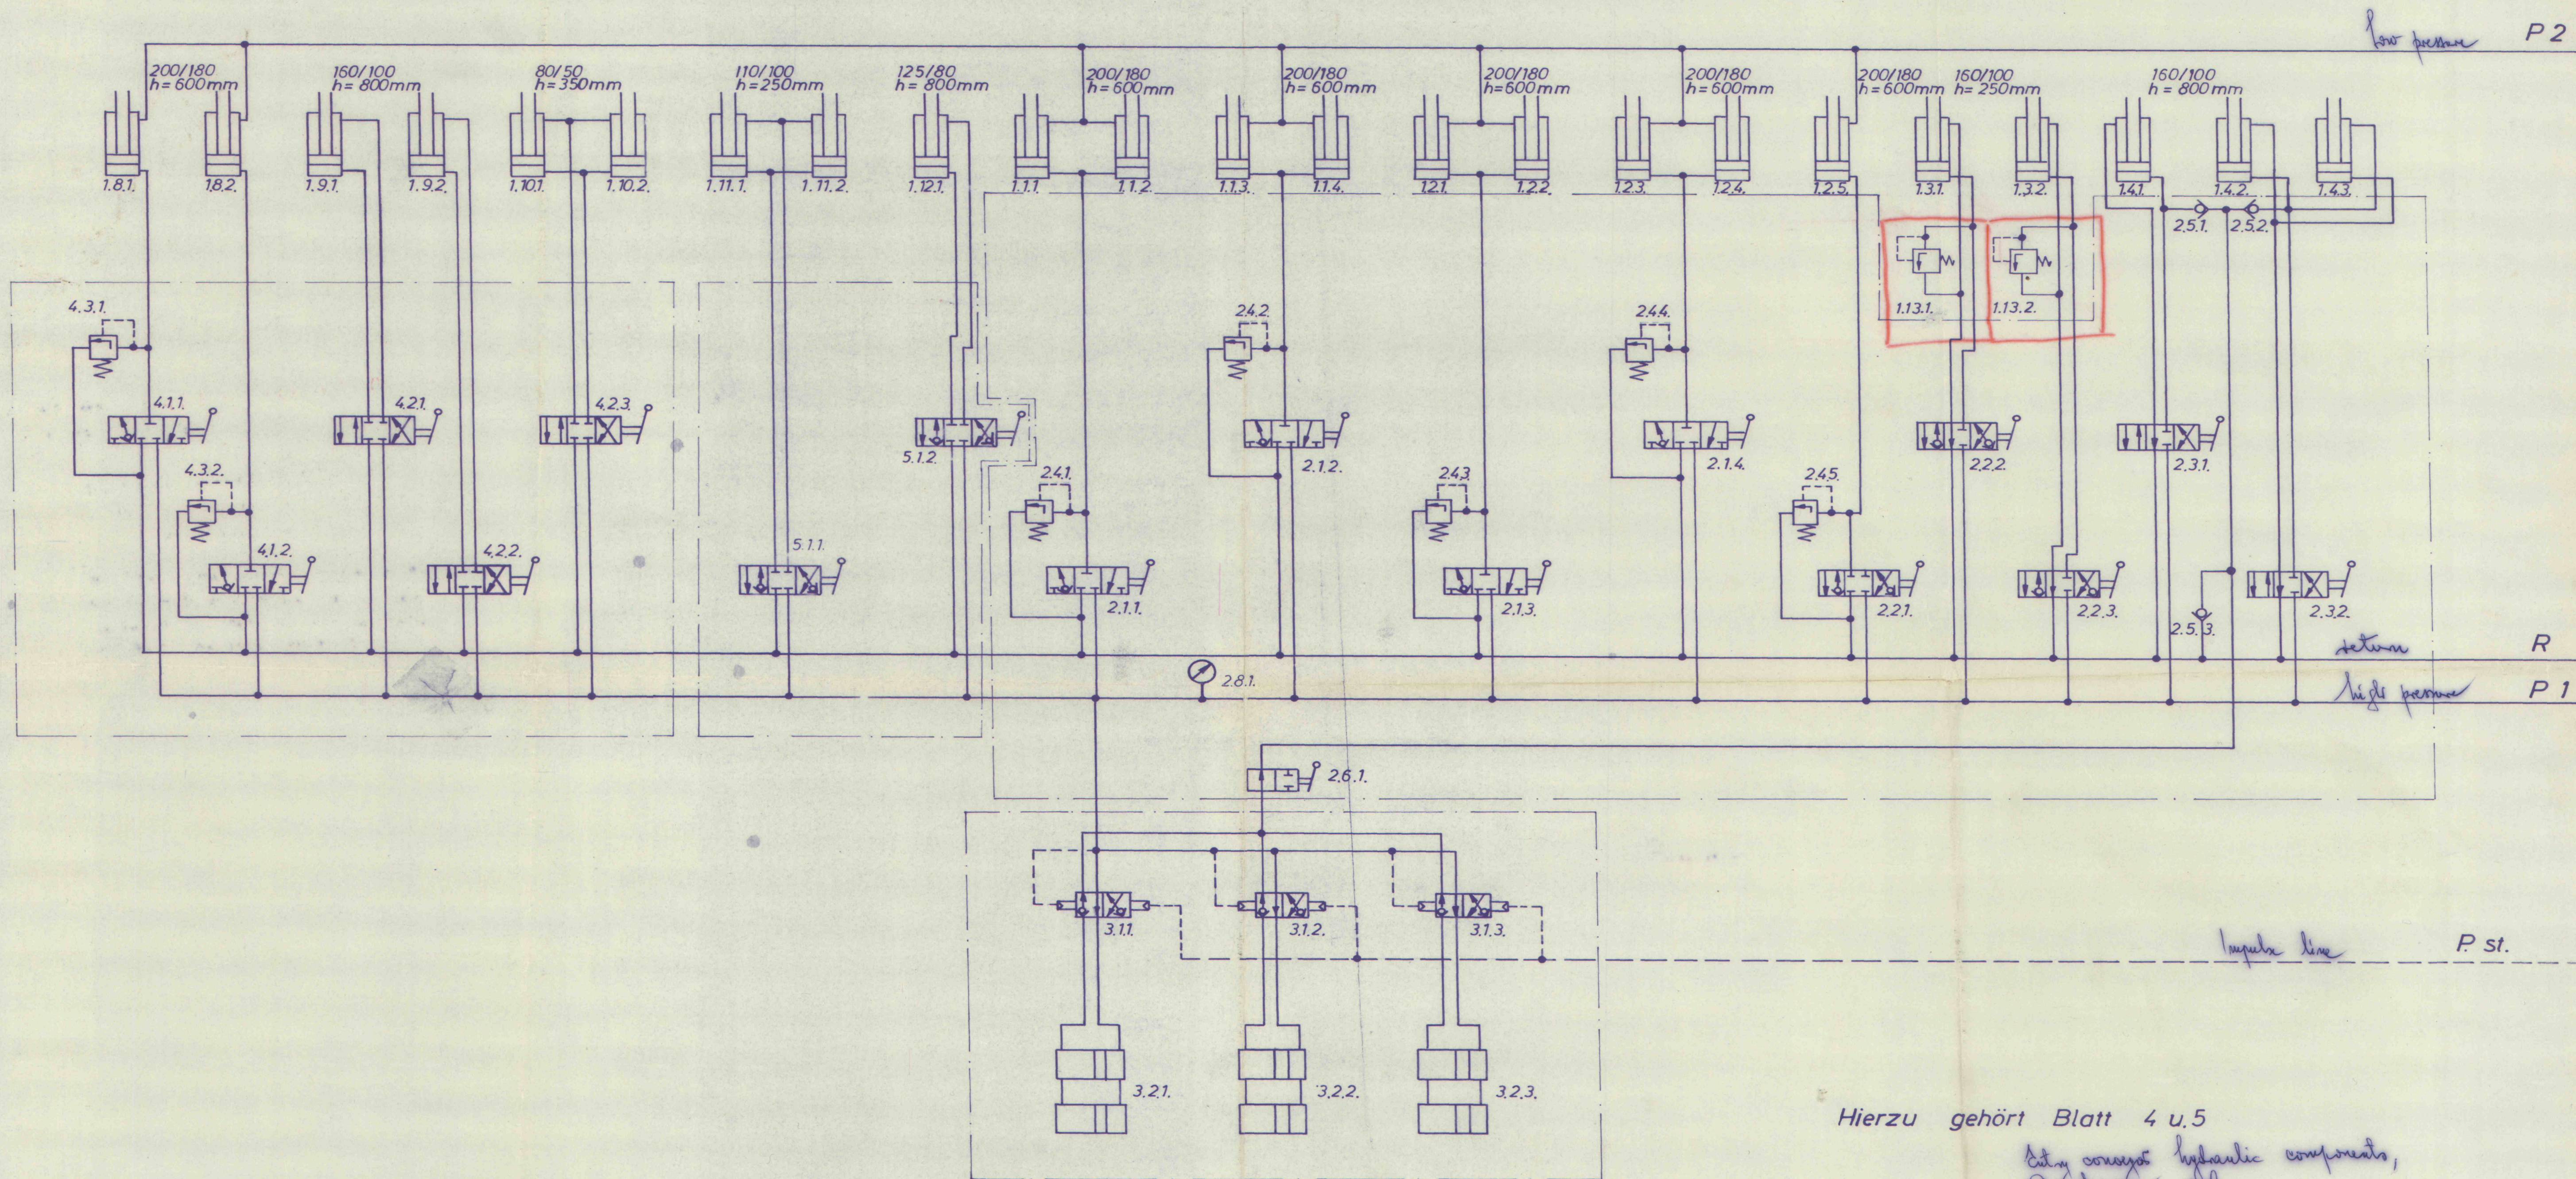

Hierzu gehört Blatt 4 u.5


|                                                                                          |     |        |      |                             |  |
|------------------------------------------------------------------------------------------|-----|--------|------|-----------------------------|--|
| Änderung                                                                                 |     | Tag    |      | Name                        |  |
| 1.36                                                                                     | Tag | 8.8.69 | Name | Werkstoff:                  |  |
| 1.36                                                                                     | Tag | 8.8.69 | Name | Werkstoff:                  |  |
| <b>Streckentransport =<br/>system, Verankerung<br/>und Dosierung am<br/>Hauptantrieb</b> |     |        |      |                             |  |
| <b>SP 681 642<br/>Blatt 1</b>                                                            |     |        |      | <b>EISENHÜTTE WESTFALIA</b> |  |
| <b>Erstellt durch</b>                                                                    |     |        |      | <b>Ersetzt durch</b>        |  |