


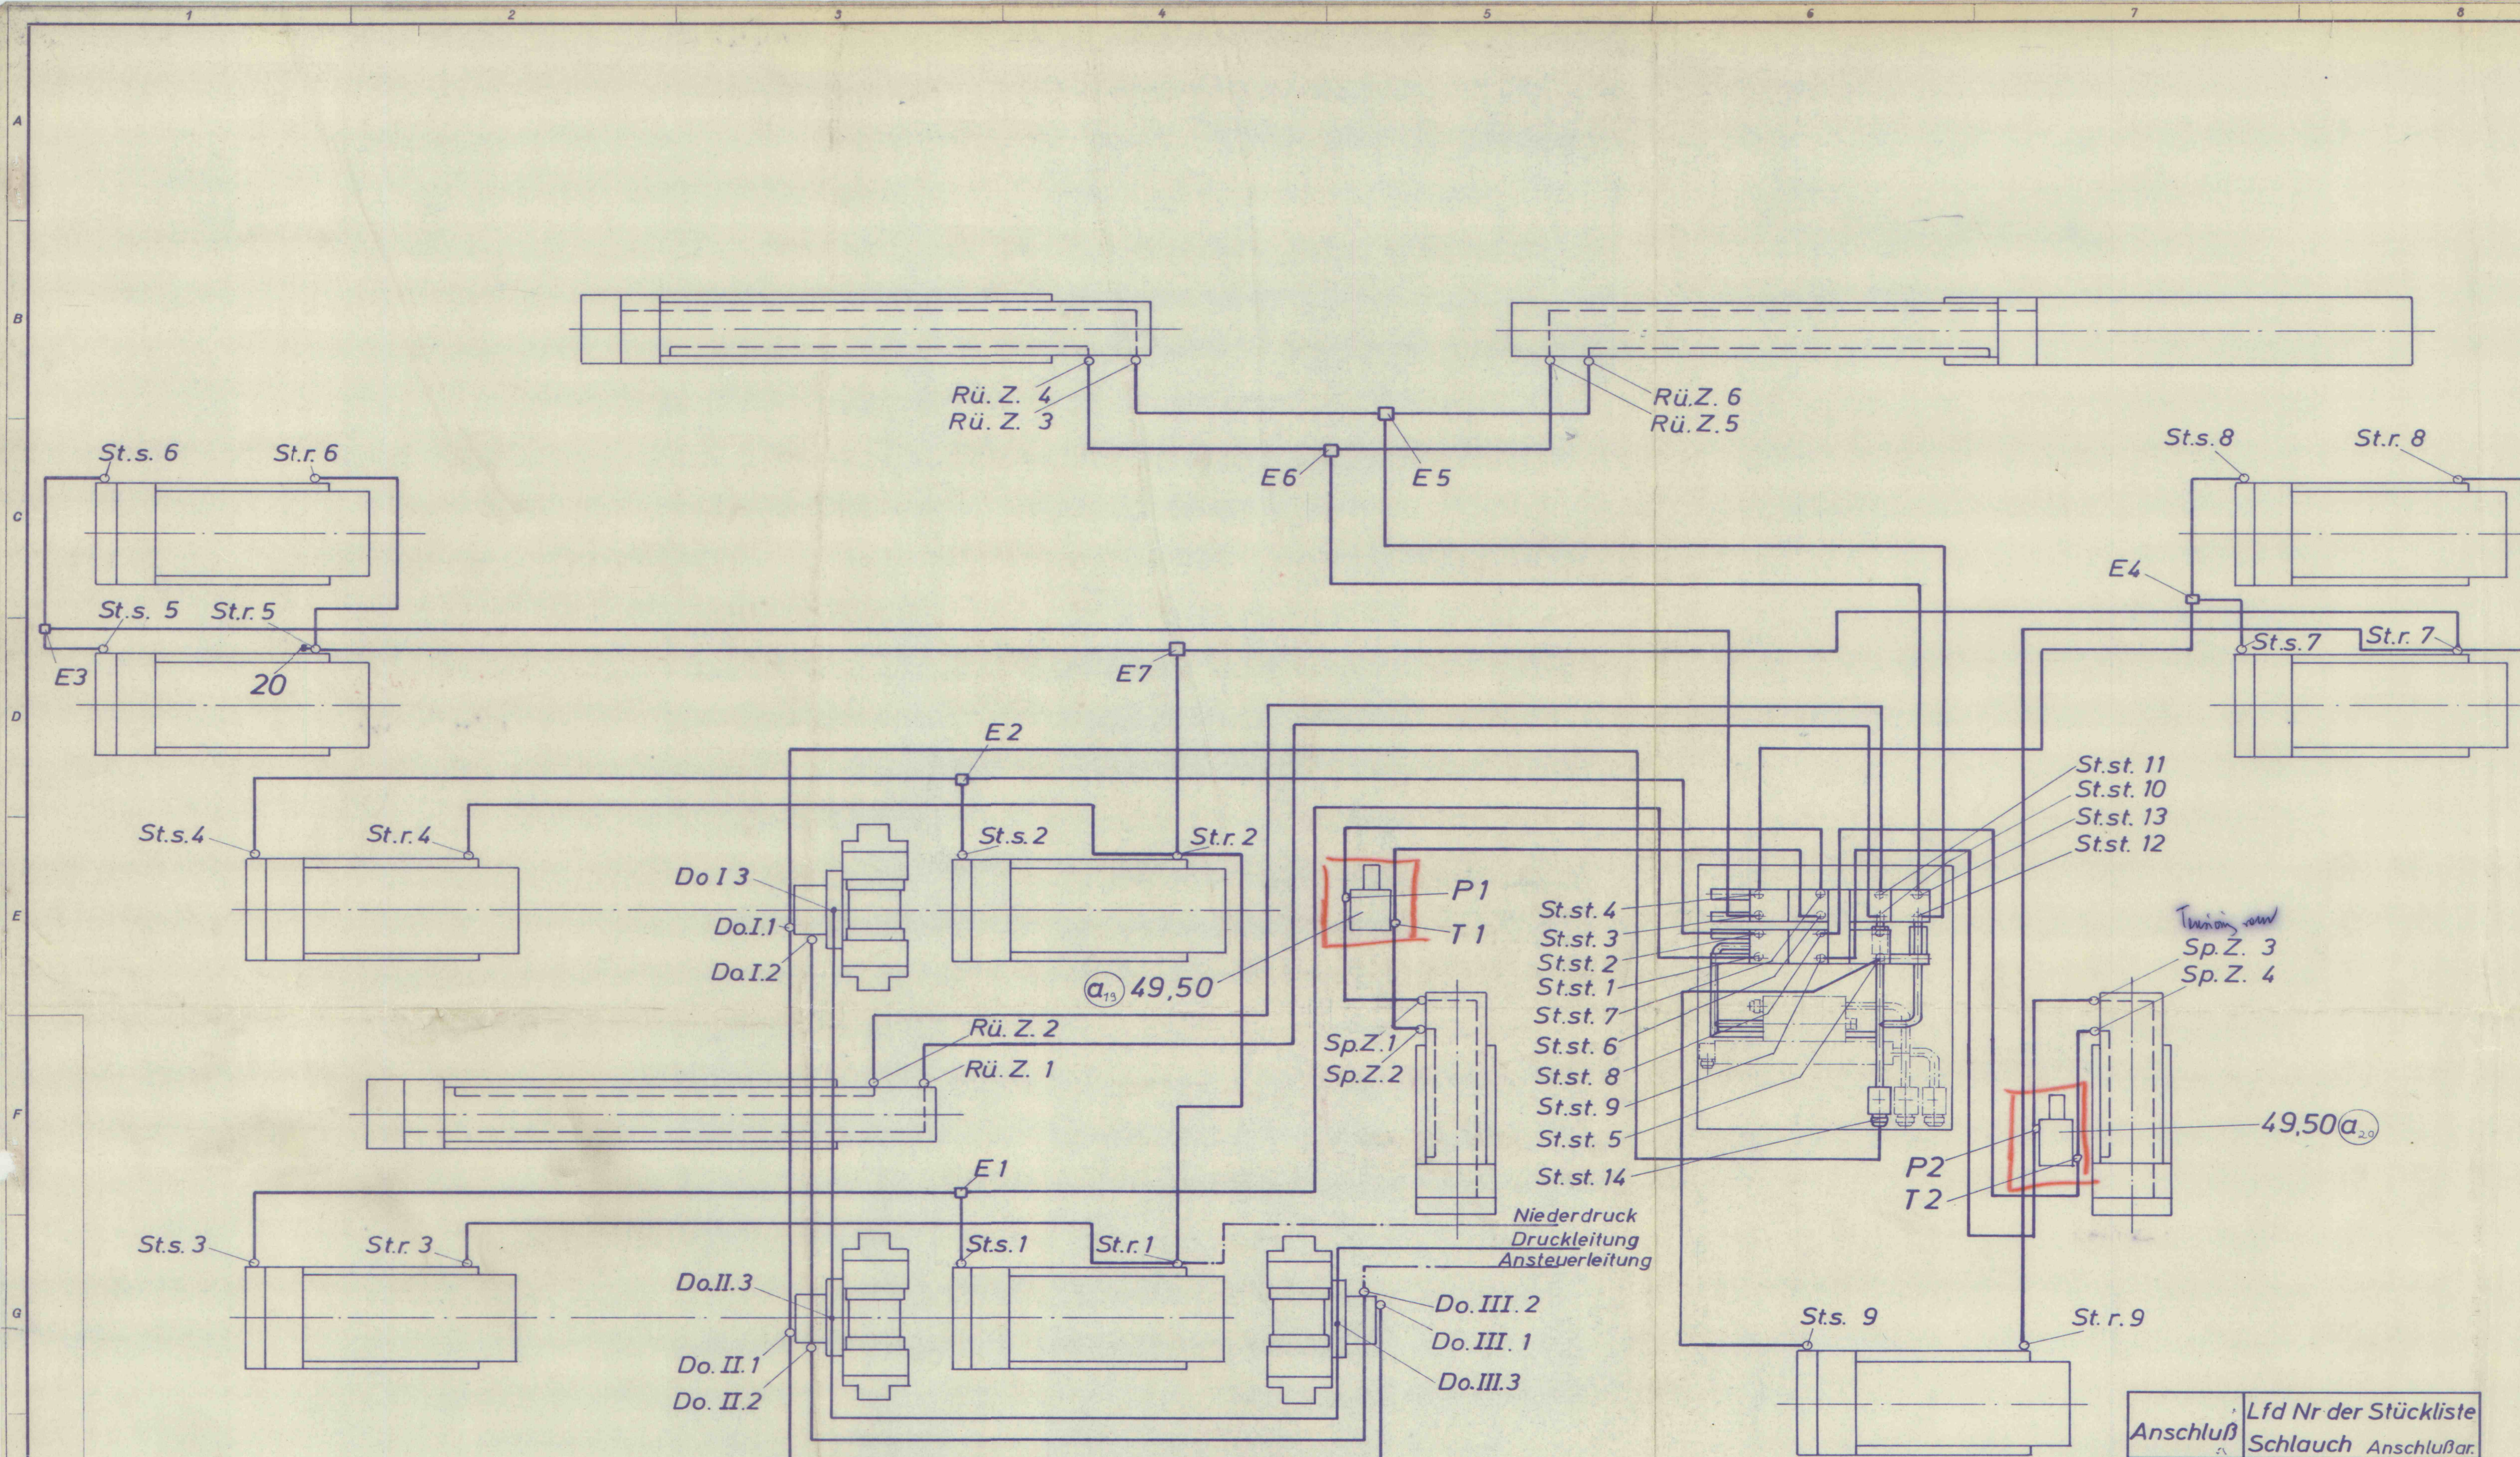

Pause nur für den Gebrauch im techn. Büro

Hierzu gehört Blatt 1 u. 2 !

- Kurzzeichen**
- St.st. = Steuerstand
 - St.s. = Stempel setzen
 - St.r. = Stempel rauben
 - Sp.Z. = Spannzylinder
 - Rü.Z. = Rückzylinder
 - Do. = Dosiereinheit
 - E = Verteiler

Anschluß	Lfd Nr der Stückliste	
	Schlauch	Anschlußarm
Do.I.3		8
Do.II.3	26	11
Do.III.3	25	—
Do.III.3		11
Druckleitun.	—	—
Do.III.2	—	—
Ansteuerleitung	—	—
T2	24	—
Sp.Z.4		10
P2	24	—
Sp.Z.3		10

Anschluß	Lfd.Nr der Stückliste		Anschluß	Lfd.Nr der Stückliste	
	Schlauch	Anschlußarm		Schlauch	Anschlußarm
St.st. 1	4344	—	St.st. 12	2928	—
E1	a ₁	19	E5	a ₈	18
E1	39	—	E5	2827	—
St.s. 1	39	7	Rü.Z. 3	a ₃	10
E1	4039	—	E5	24	—
St.s. 3	a ₂	7	Rü.Z. 6		10
St.st. 2	4344	—	St.st. 13	2928	—
E2	a ₃	19	E6	a ₁₀	18
E2	39	—	E6	2827	—
St.s. 2	39	7	Rü.Z. 4	a ₁₁	10
E2	4039	—	E6	24	—
St.s. 4	a ₄	7	Rü.Z. 5		10
St.st. 3	44	—	St.r. 1	2726	5
E3	19	19	St.r. 3	a ₁₂	6
E3	39	—	St.r. 1	34	—
St.s. 5	39	7	St.r. 2	34	5
E3	39	—	St.r. 2	2726	—
St.s. 6	39	7	St.r. 4	a ₁₃	6
St.st. 4	42	—	St.r. 2	35	—
E4	19	19	E7	19	—
E4	39	—	E7	3834	—
St.s. 7	39	7	St.r. 5	a ₁₄	5
E4	39	—	St.r. 5	2524	—
St.s. 8	39	7	St.r. 6	a ₁₅	6
St.st. 5	4140	—	E7	37	—
St.s. 9	a ₅	7	St.r. 7		5,14
St.st. 6	3029	—	St.r. 7	2524	—
T1	a ₆	12,16,18	St.r. 8	a ₁₆	6
St.st. 7	3029	—	St.r. 7	2827	—
P1	a ₇	12,16,18	St.r. 9	a ₁₇	6
St.st. 8	26	—	St.st. 14	3230	—
T2		12,16,18	Do. I. 1	a ₁₈	9
St.st. 9	26	—	Do. I. 1	26	—
P2		12,16,18	Do. II. 1	26	9
St.st. 10	31	—	Do. II. 1	25	—
Rü.Z. 1		10	Do. III. 1		8
St.st. 11	31	—	Do. I. 2	26	8
Rü.Z. 2		10	Do. II. 2		9
T1	24	—	Do. II. 2	25	—
Sp.Z. 2		10	Do. III. 2		9
P1	24	—			
Sp.Z. 1		10			

2 a 20 x Schlauchlängen geändert u. zusätzl. Druckbegrenzungsventile 18.6.70

Änderung Tag Name Werkstoff: 7.8.69 Hefey

Zeichnungs-Nr. 593 956 000 002 Blatt 3

hydr. Verankerung 9811-99

EISENHÜTTE WESTFALIA