


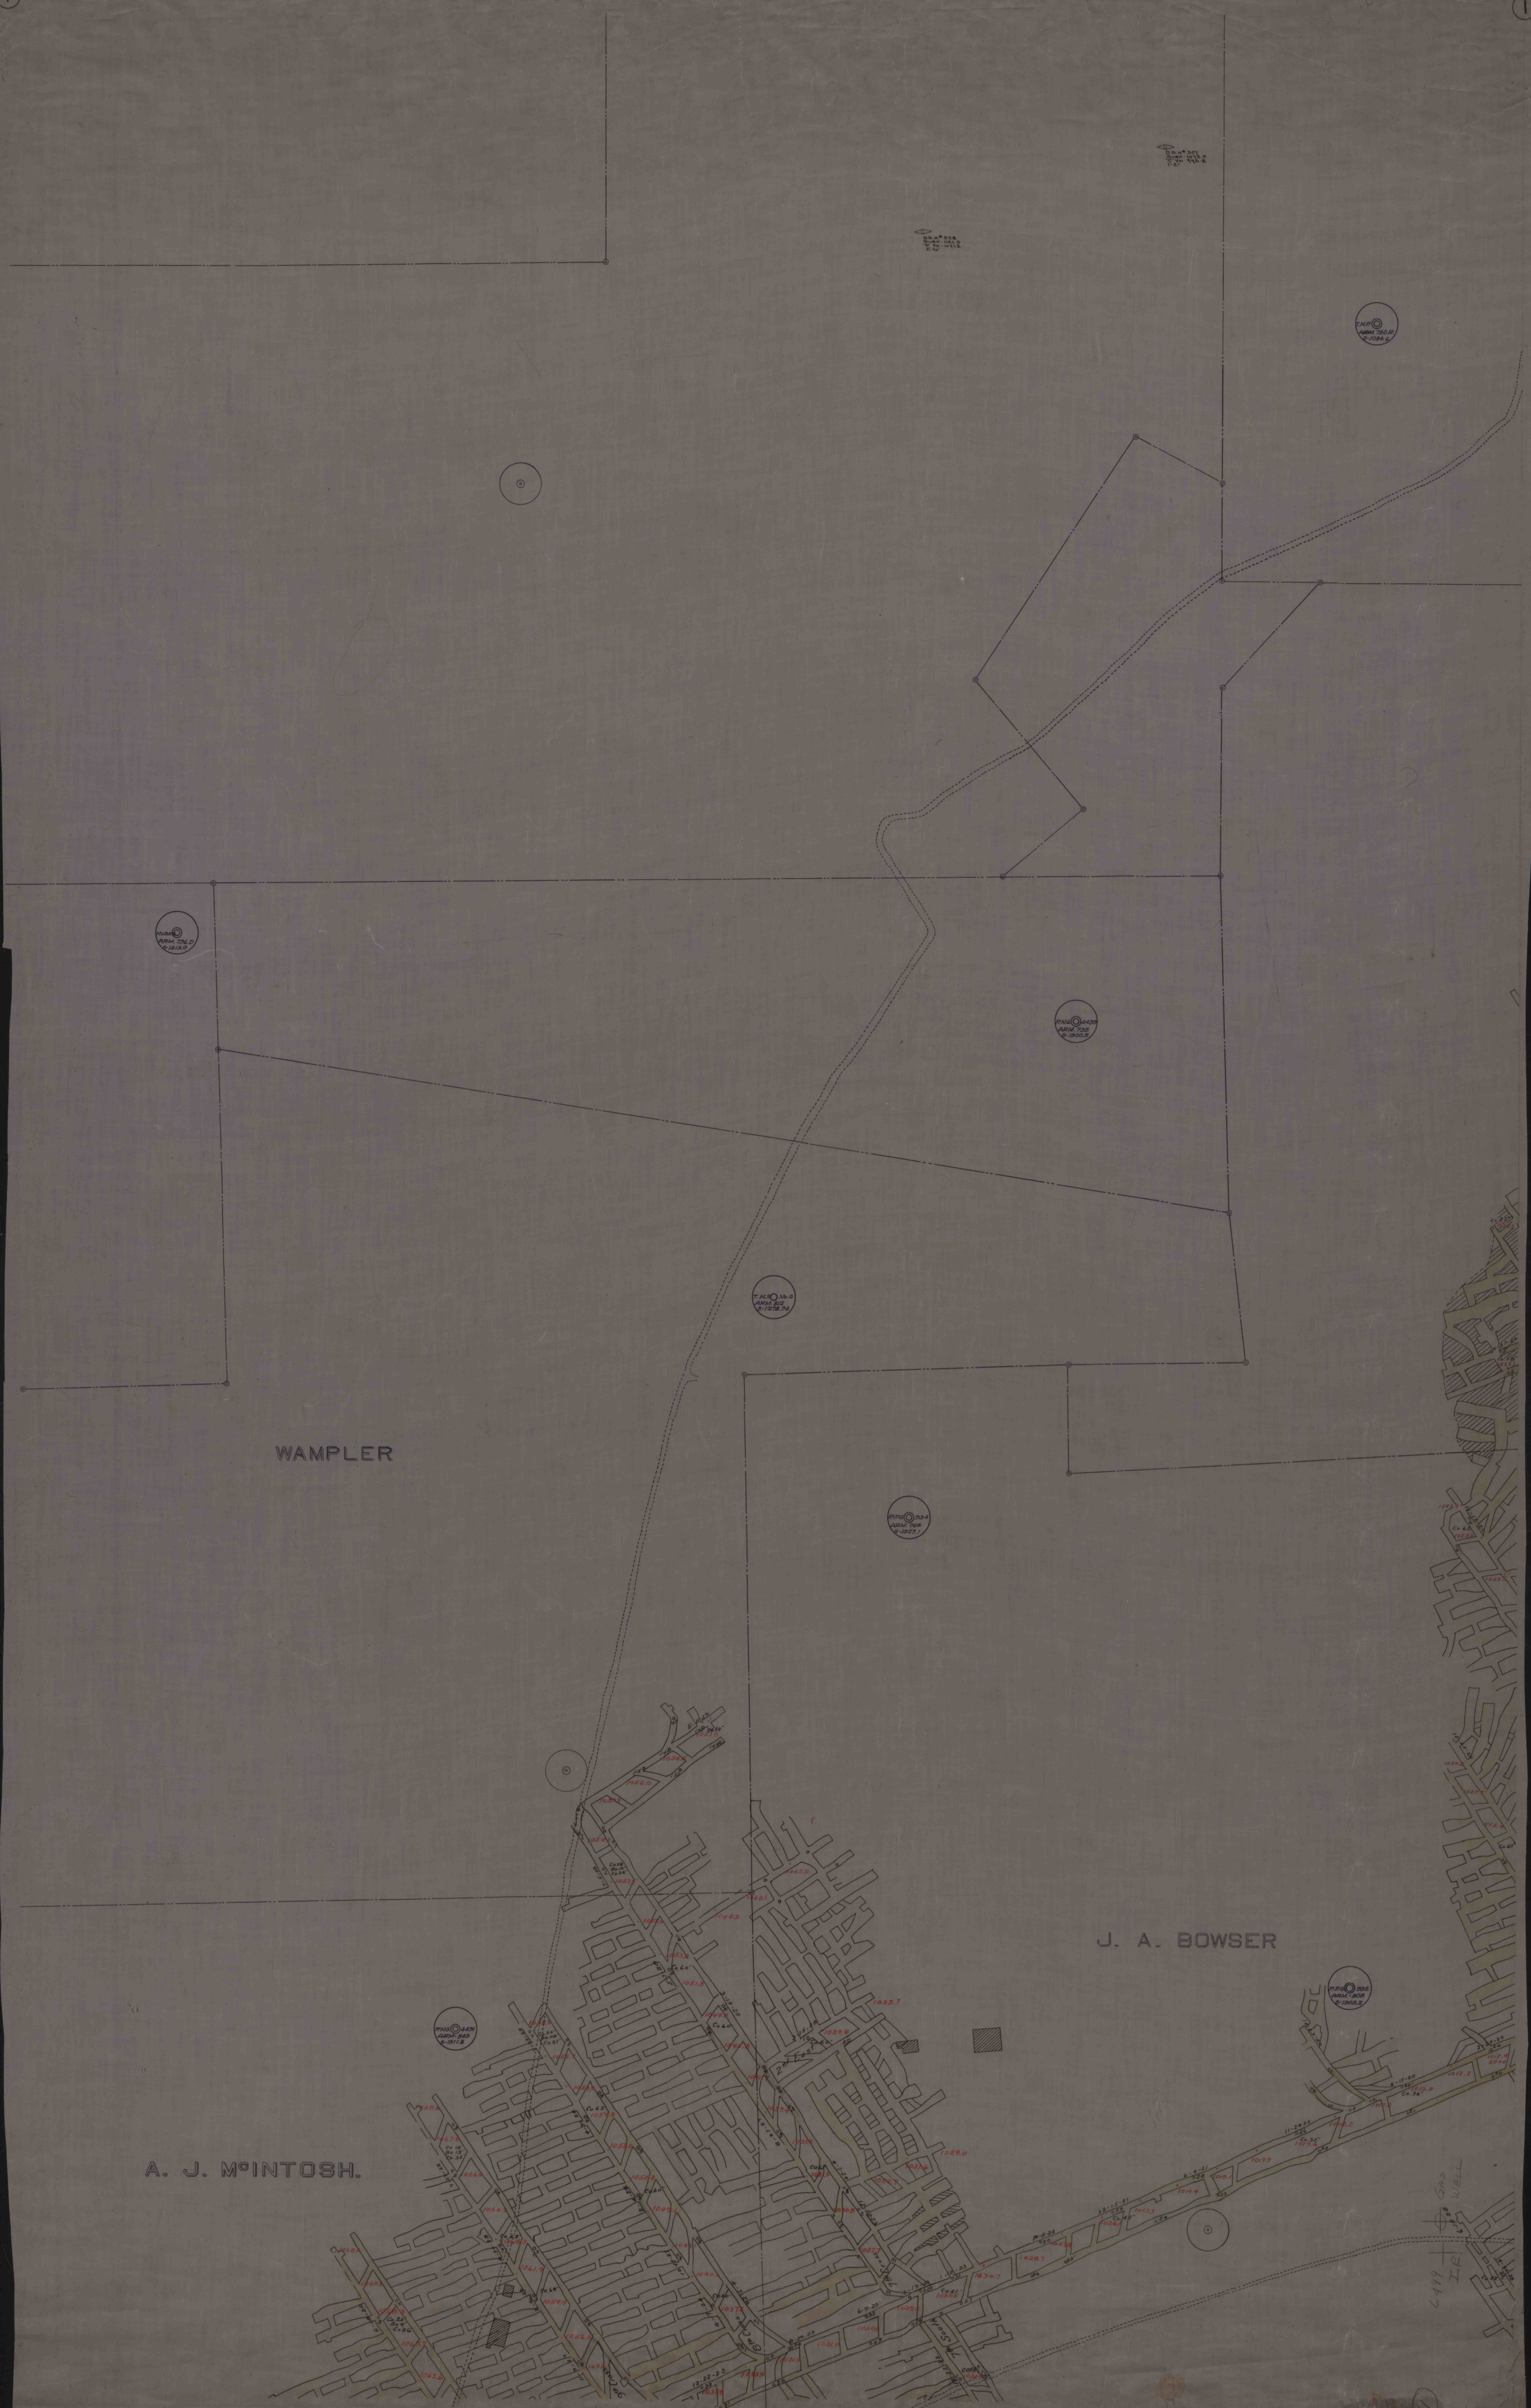

WAMPLER

J. A. BOWSER

A. J. McINTOSH.