

Rochester & Pittsburgh Coal Co.
PYRRA # 1
 UPPER FREEPORT (E) SEAM
 MINEABLE SEAM THICKNESS


Legend

- DIAMOND DRILL HOLE
- AIR DRILL HOLE
- ≡ SURFACE ELEVATION
- ▣ CHANNIELED
- ISOPACH LINE

11/5/43

SCALE 1"=400'

6/1/45

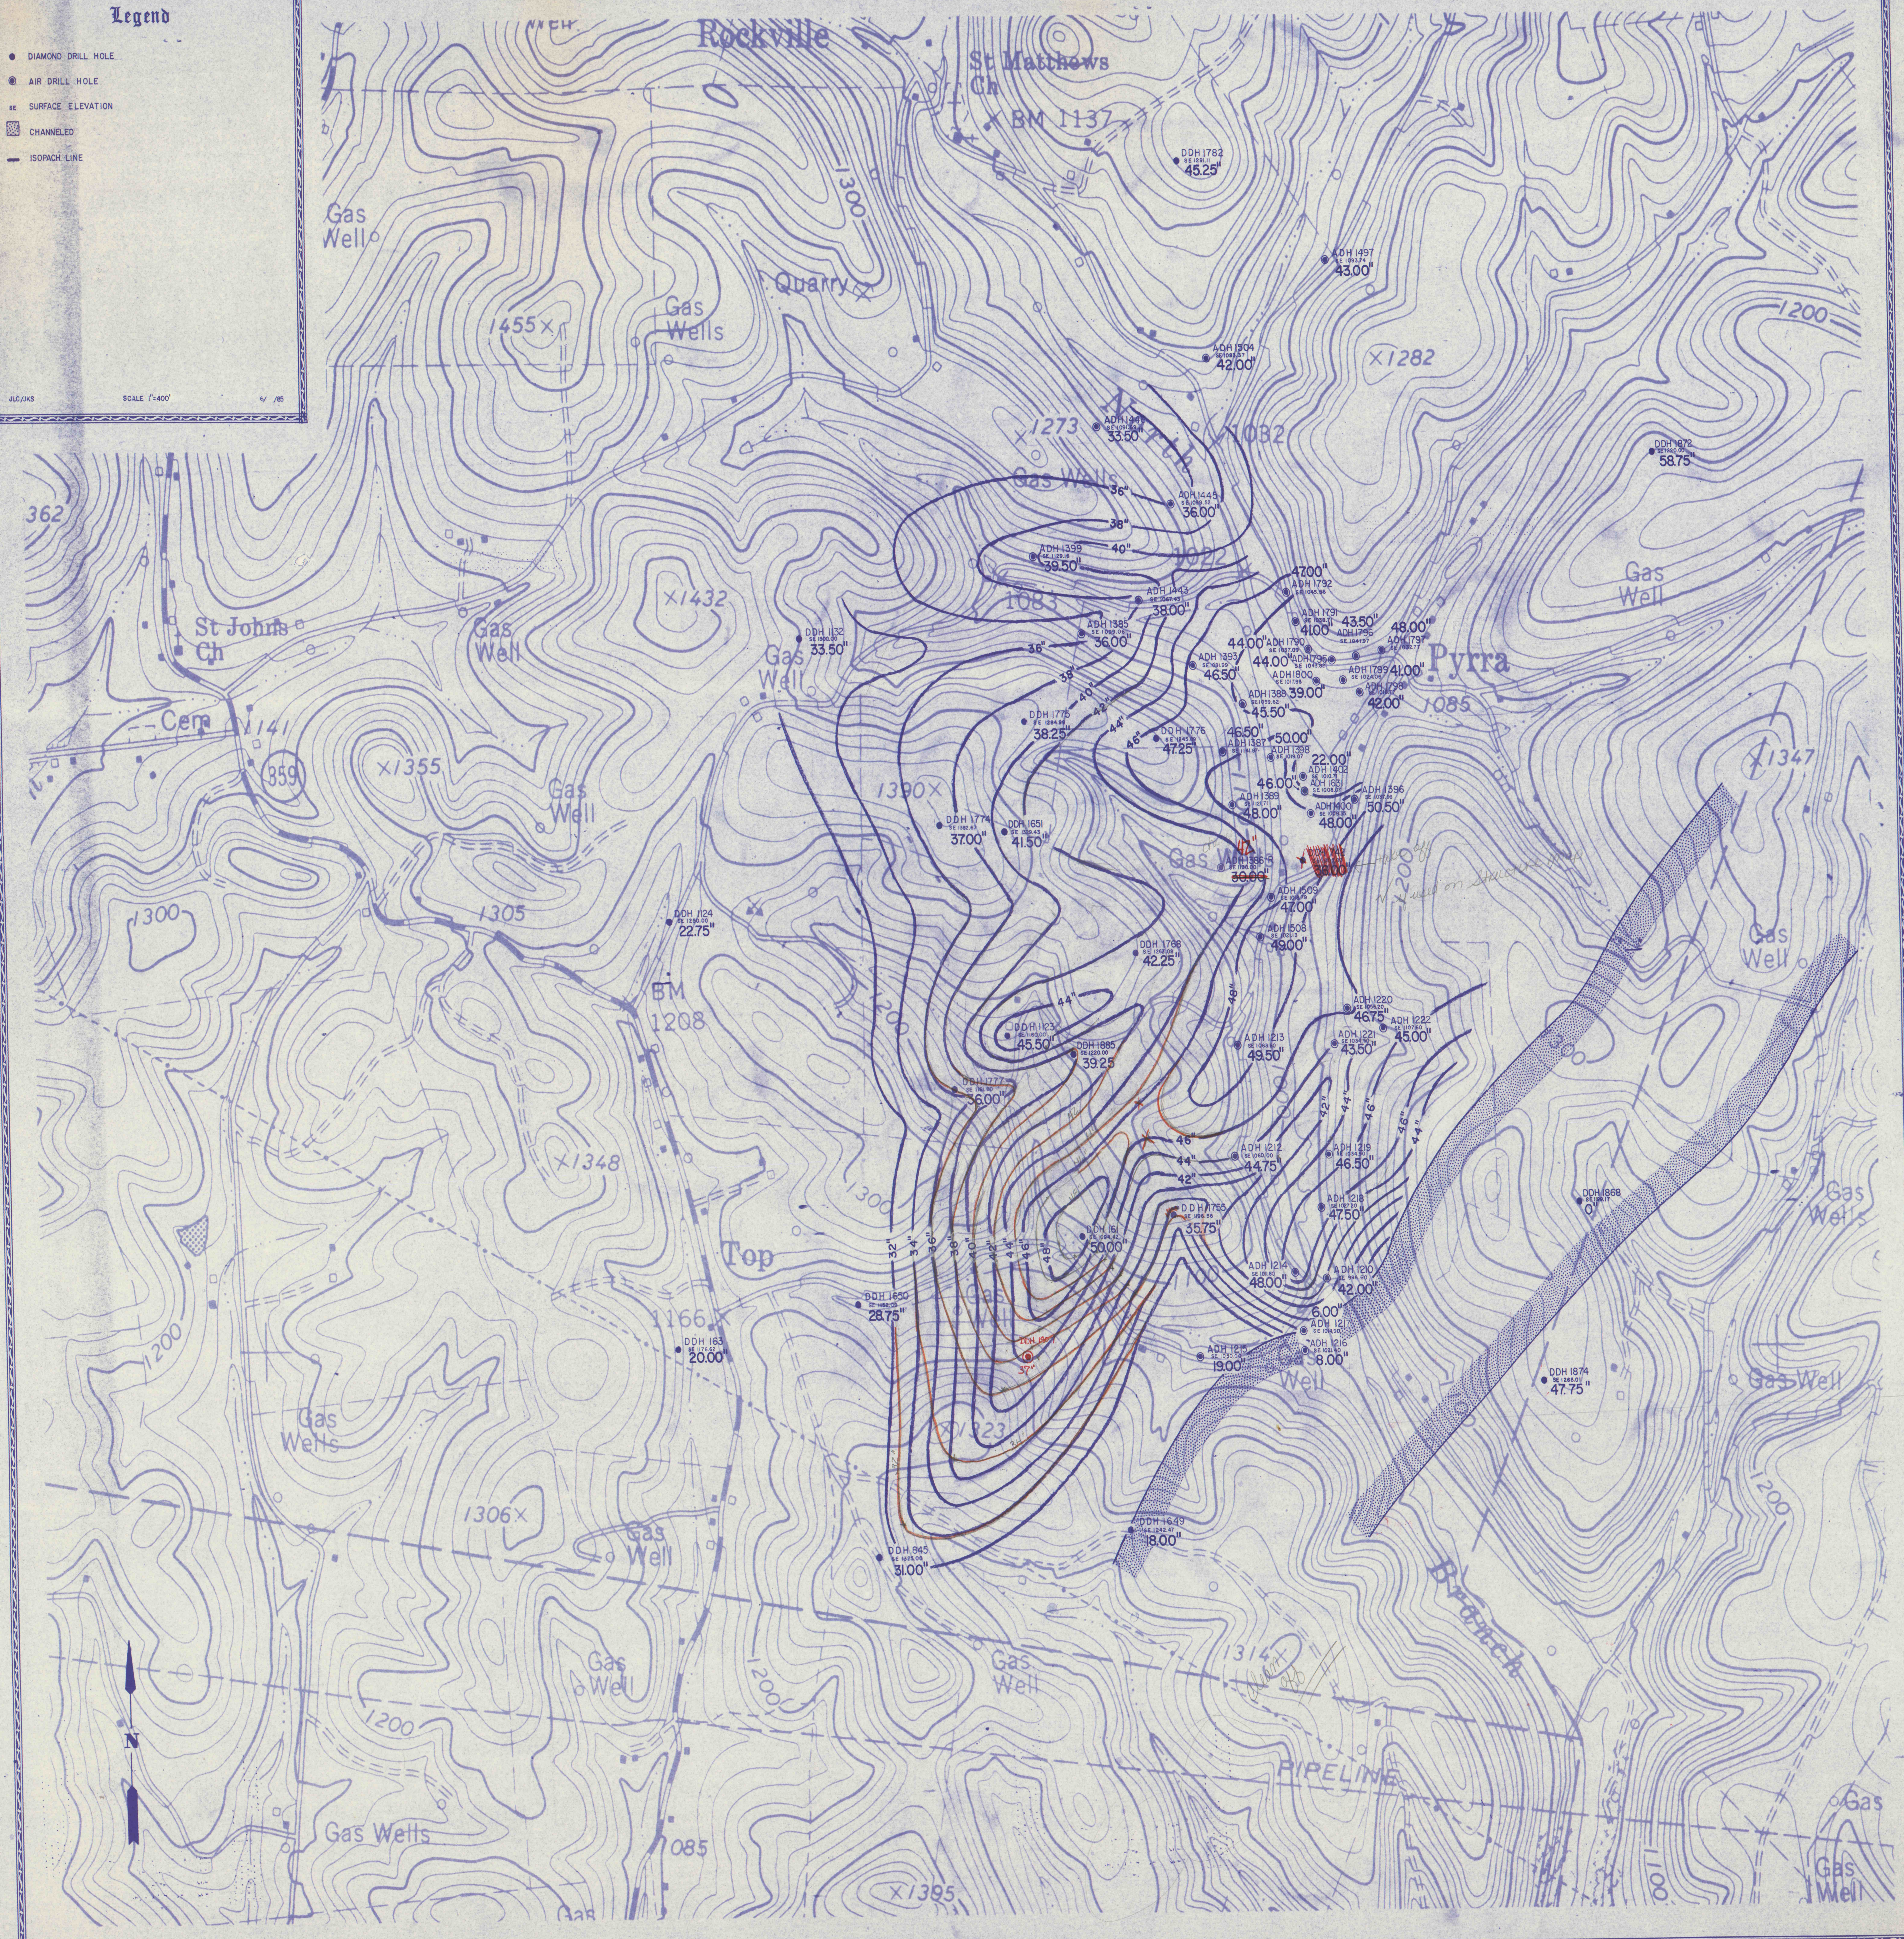

