


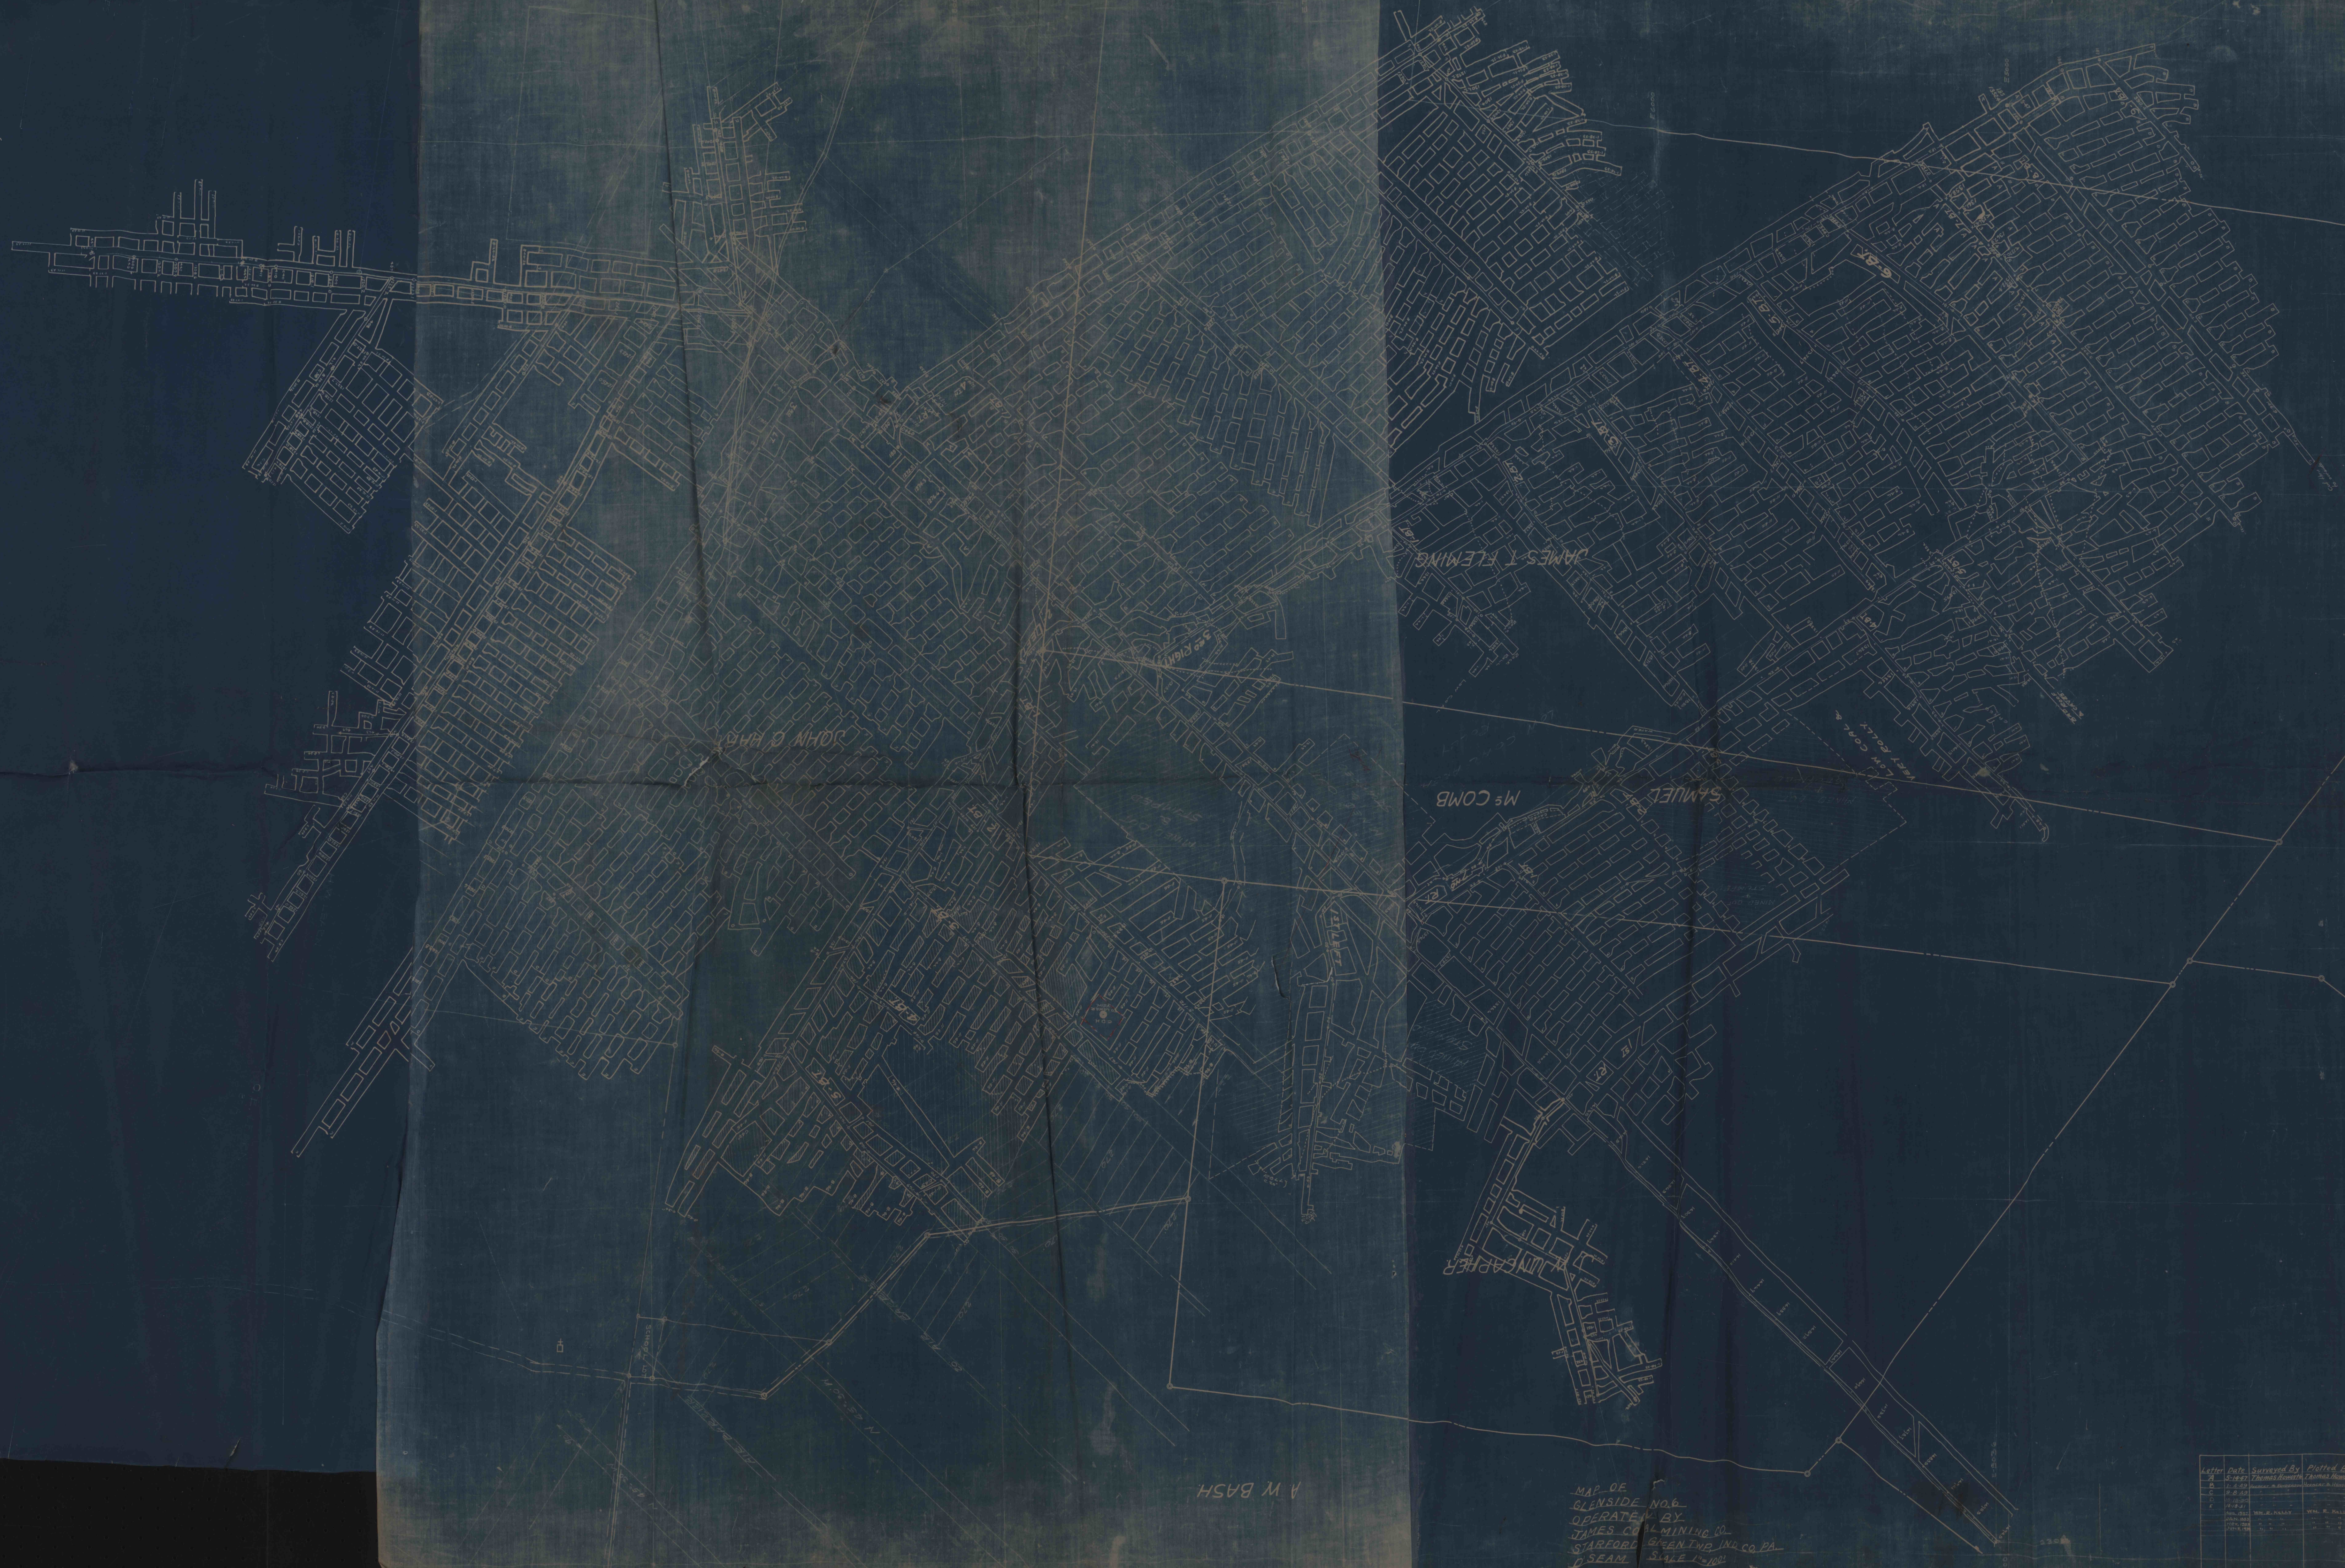

W. B. BASH

MAP OF
GLENSIDE, NO. 6,
OPERATED BY
JAMES CO. MINING CO.
STANDARD
SEAM


IMAPS#20791