

DIV.	DIST.	COUNTY	TR. RTE.	LEG. RTE.	SHEET
3	5	SCHUYLKILL	127-29	53042	7 of 20
WEST MAHANAY TOWNSHIP					

REQUIRED LIST.

Sta 27+50
40'-15" R.C.P. Final
1-"E" Ew. Rt. ✓
15 50 C.Y. Ditch Ex.
1.21 C.Y. Cl. "B" Conc.

Sta. 29+40 35+50 Final
5 C.Y. Fill. Road Approach Lt.

Sta. 35+90
40'-15" R.C.P. ✓ Final
1-"E" Ew. Rt. ✓
5 20 C.Y. Ditch Ex.
1.21 C.Y. Cl. "B" Conc.


Sta. 38+00 to Sta. 40+74 Final
27 C.Y. Ex. Type I Ditch Rt.

Sta. 38+25 to Sta. 41+02 Final
29 C.Y. Ex. Type I Ditch Lt.

Sta. 35+00
3 C.Y. Ex. Road Approach Lt. Final



Sta. 36+50 Final
10 C.Y. Fill Road Approach Lt.

P.O.T. 29+33.97
Angle = 180°00'

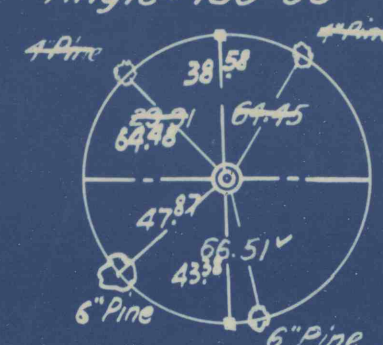

B.M.
Spike inside of 8" Pine Tree
65' Rt. of Sta. 29+70
Elev. 1735.53 ✓

P.O.T. 35+18.27
Angle = 180°00'

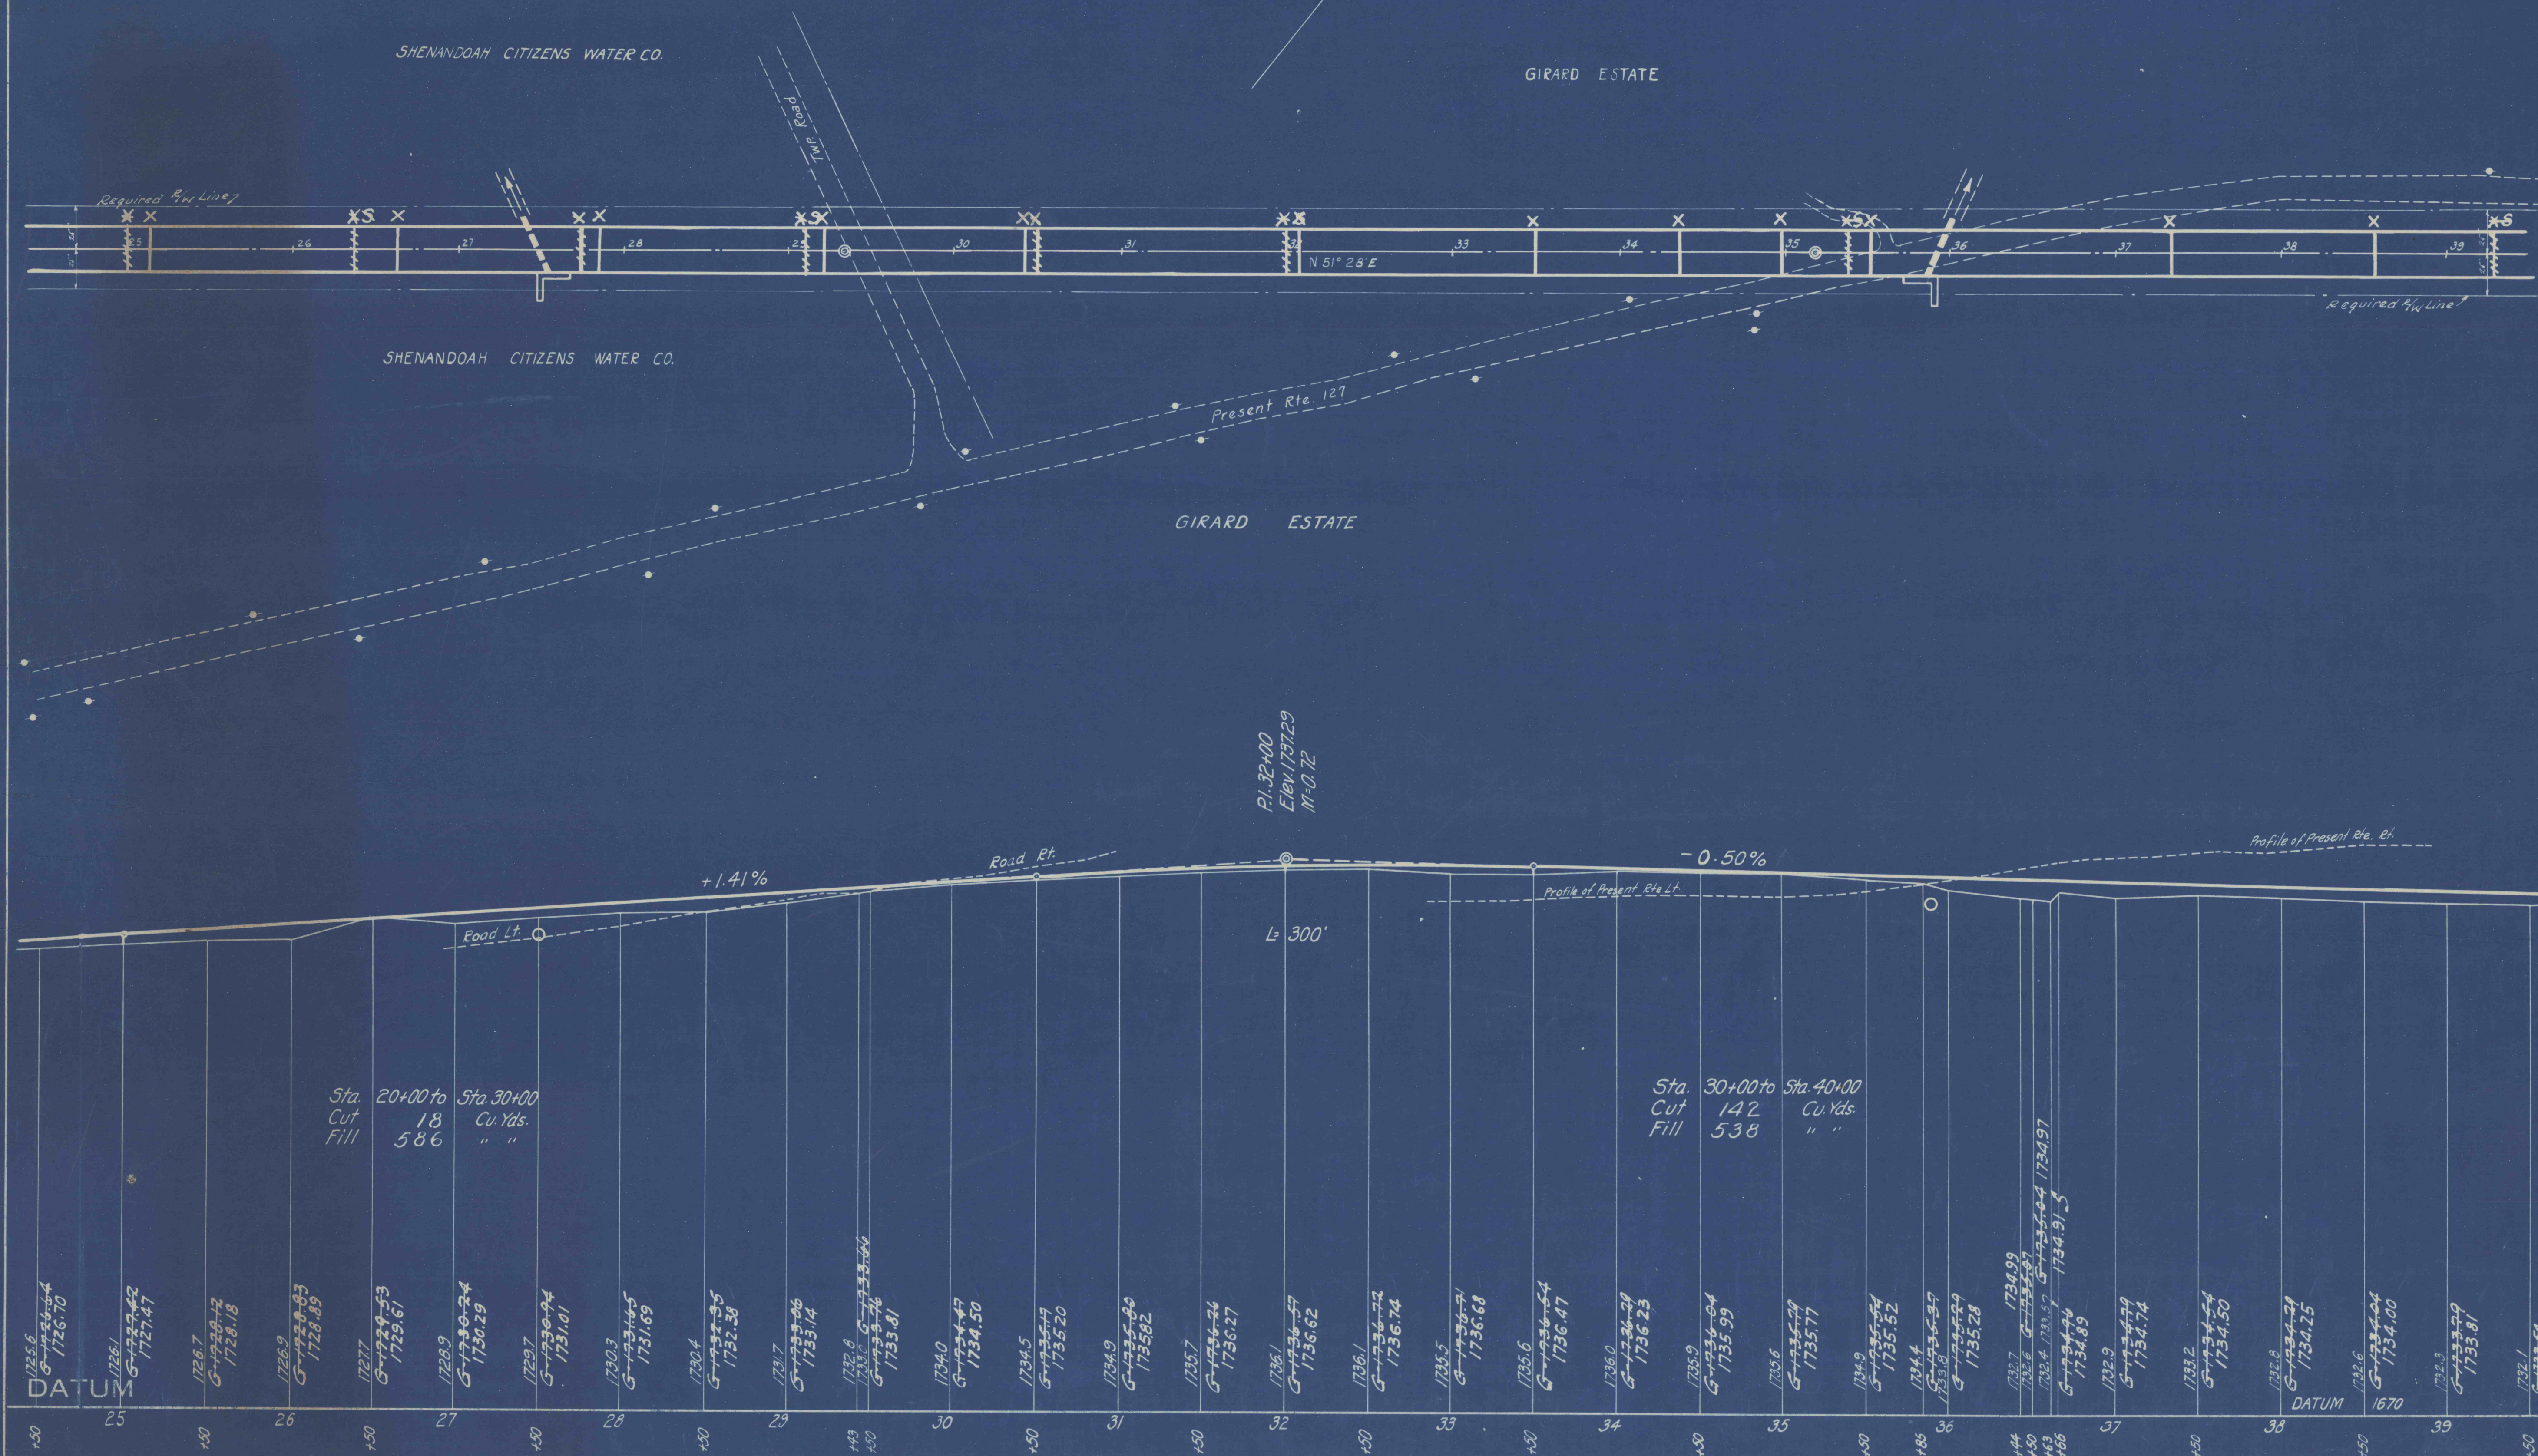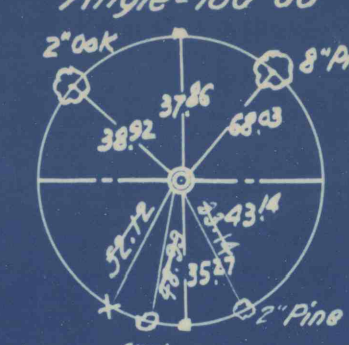

1725.6	1726.1	1726.7	1726.9	1727.7	1728.9	1729.7	1730.3	1730.4	1731.7	1732.6	1733.8	1734.0	1734.5	1735.7	1736.1	1736.7	1736.8	1736.9	1737.4	1738.0	1738.5	1738.6	1738.9	1739.4	1739.9	2207.4
--------	--------	