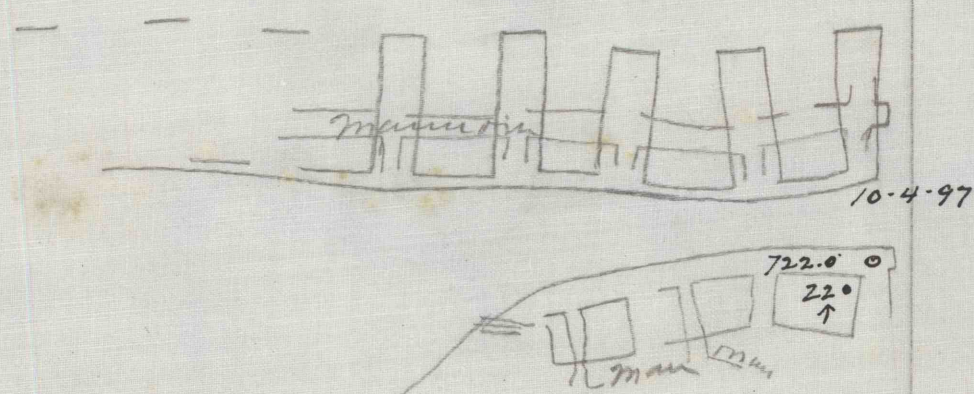
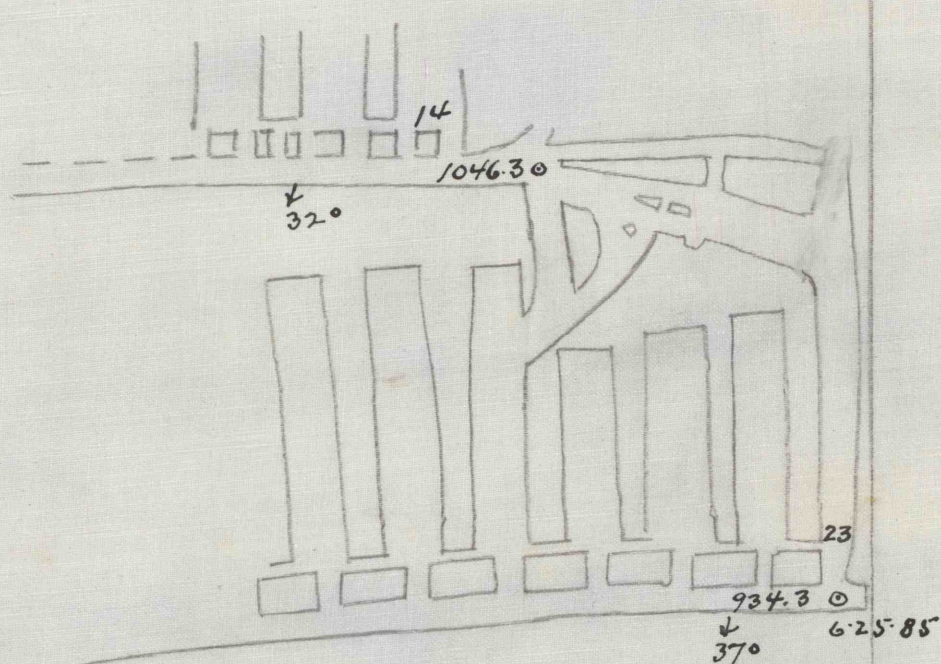


Mam