


J. K. HORN

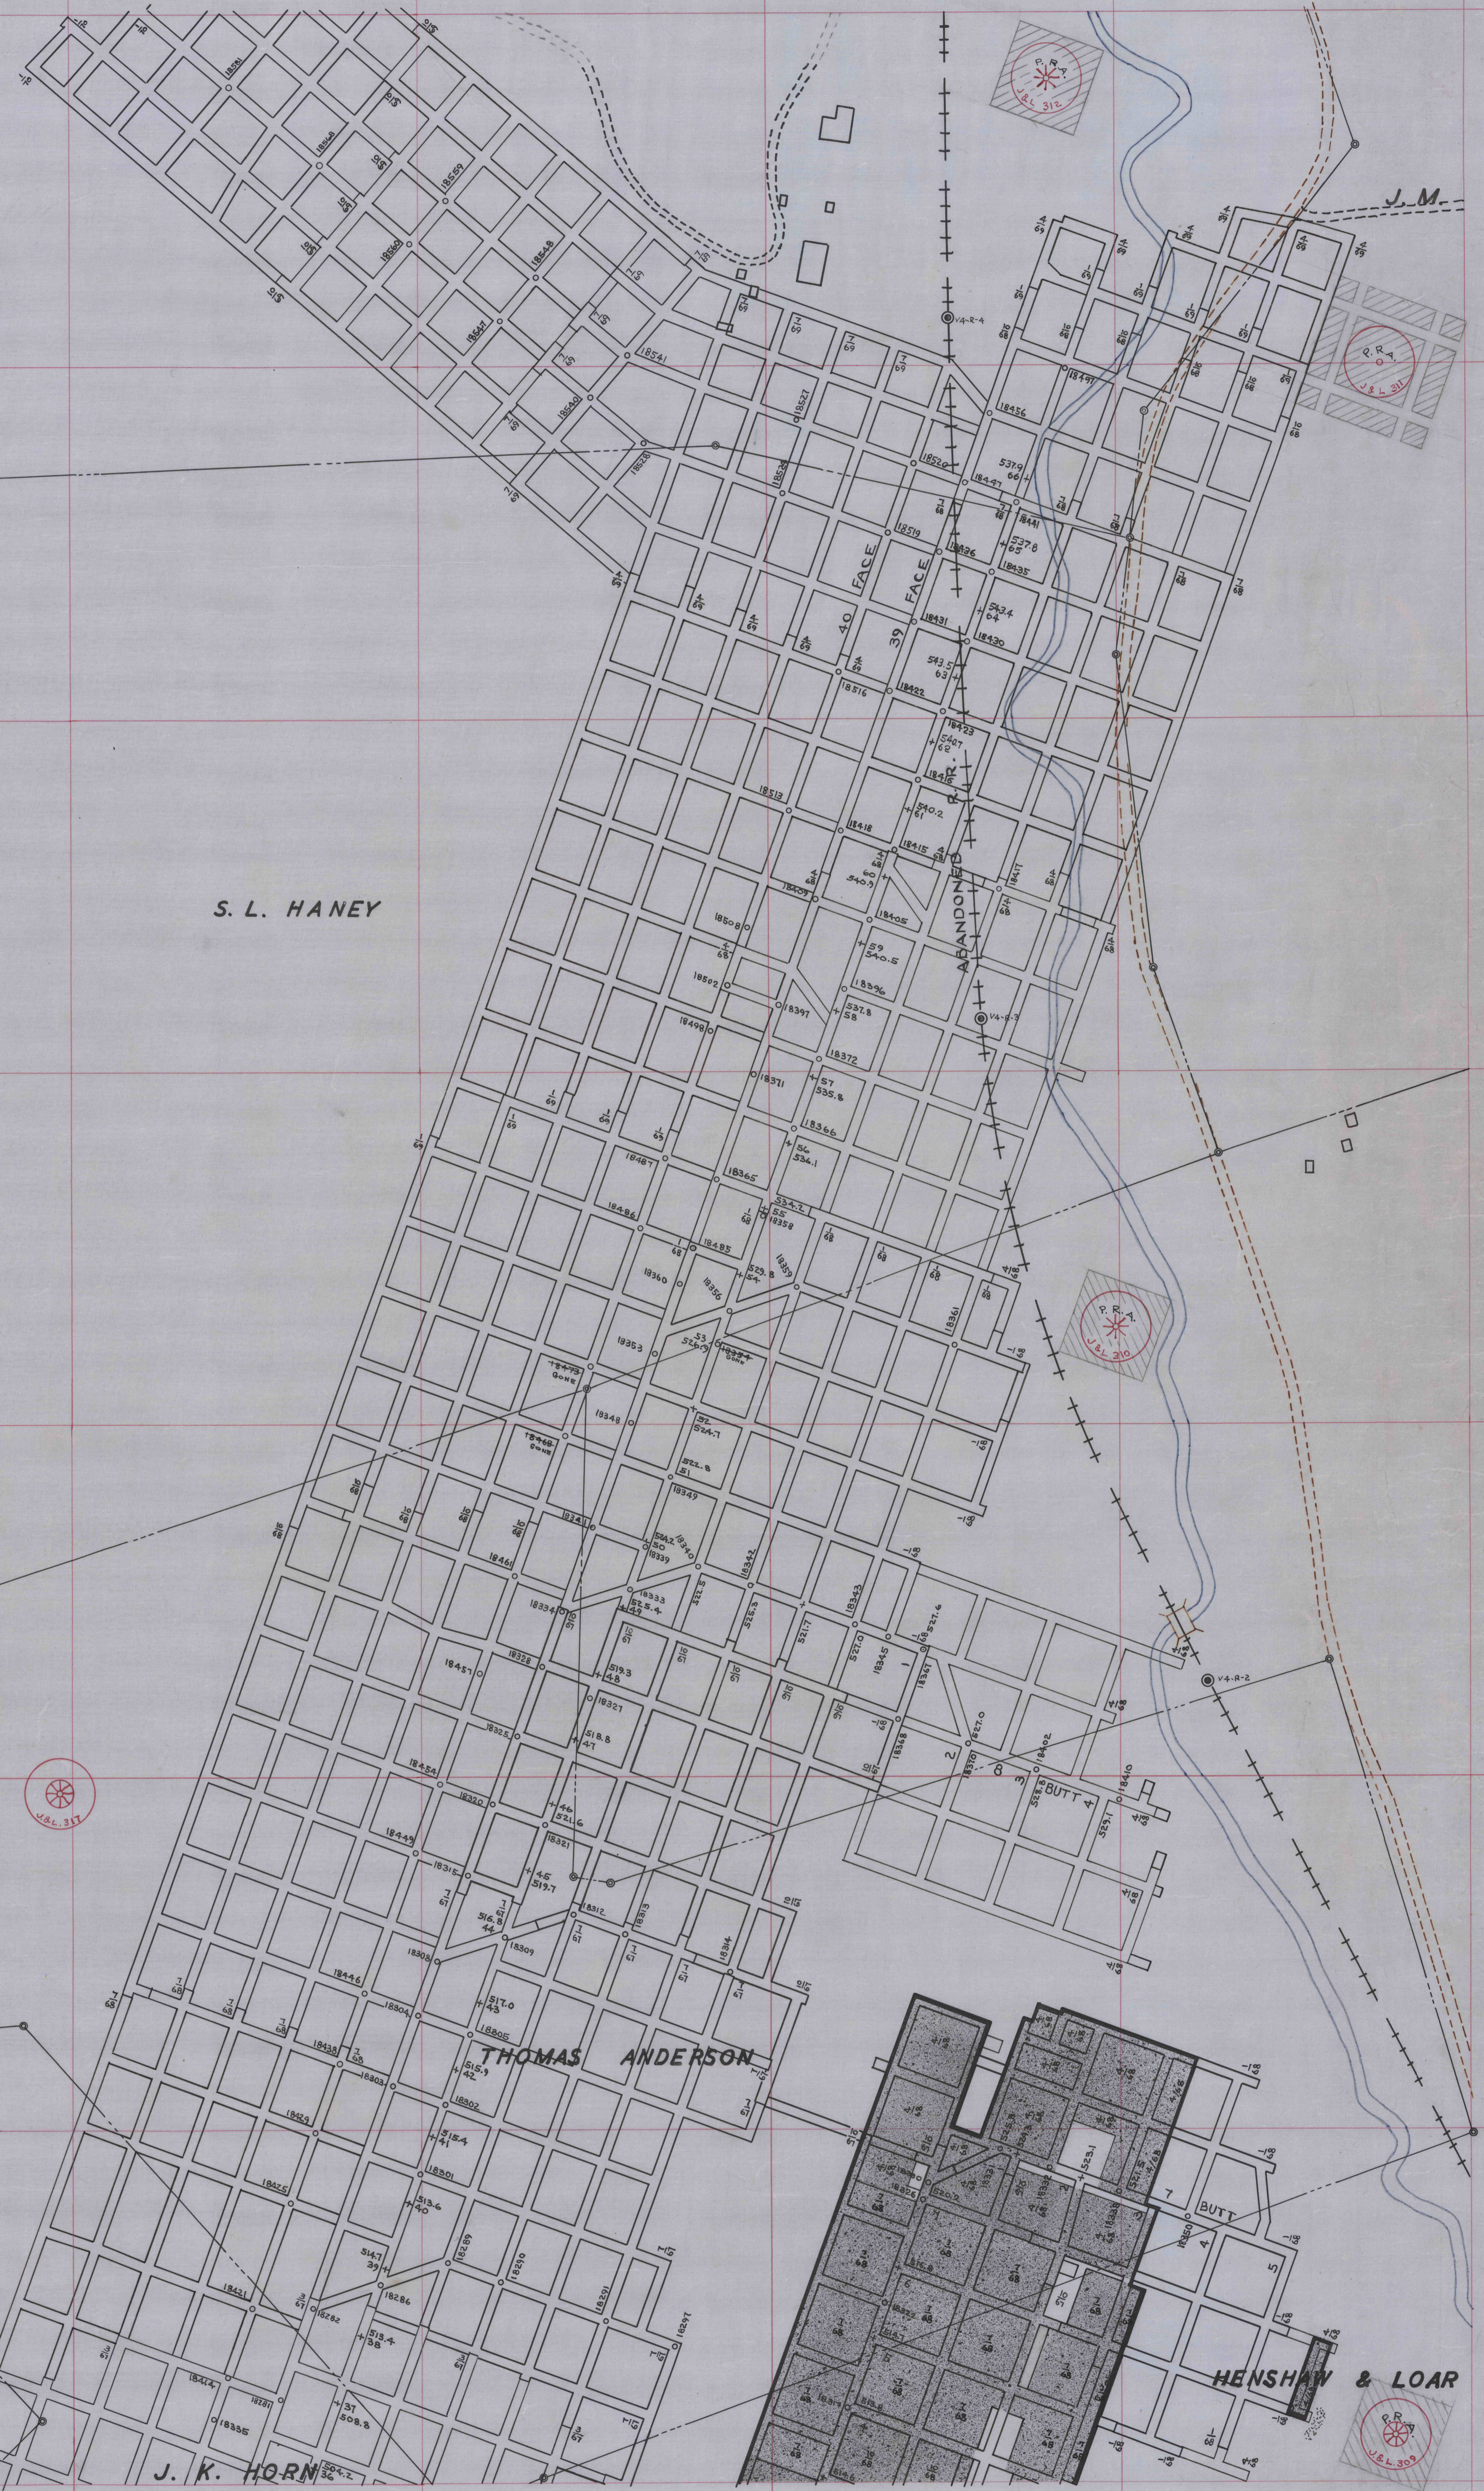

8 BEALLS. 112

S. L. HANEY

KATHERINE ELLER

A. W. SCHRONTZ

THOMAS ANDERSON

HENSHAW & LOAR

D. H. & K. A. MOORE

J. K. HORN

