


2-1-8

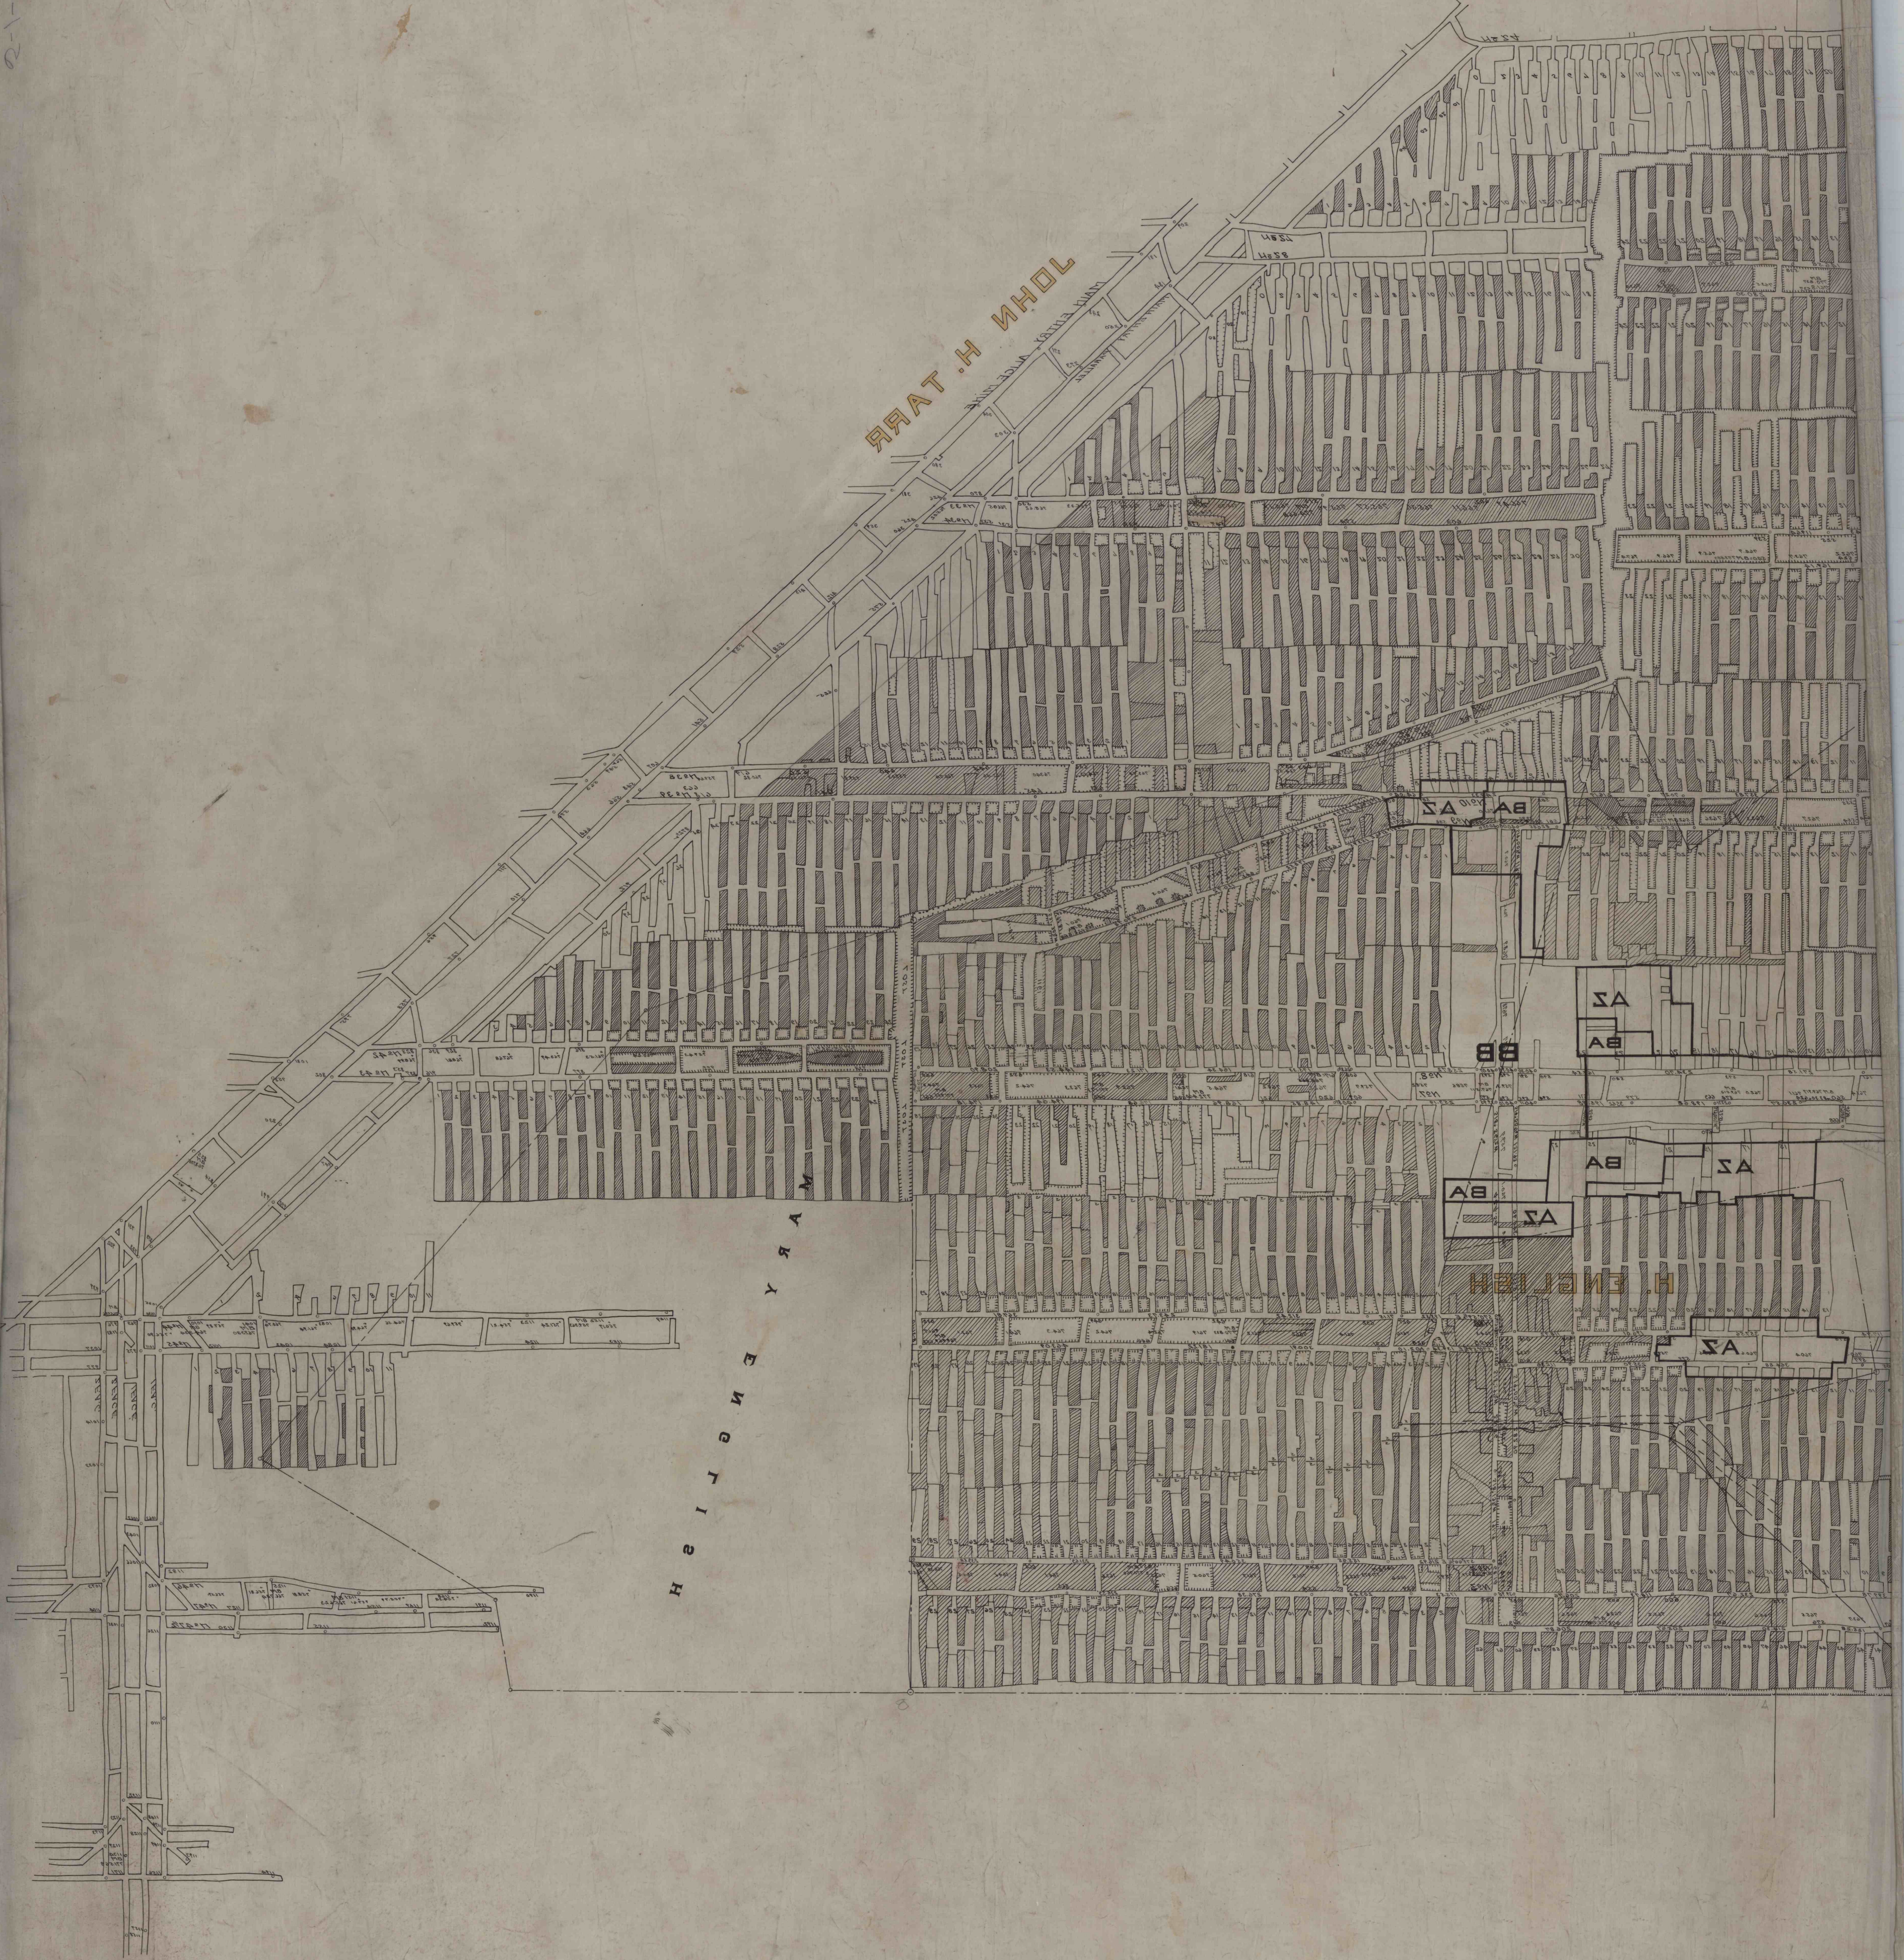

JOHN H. TARR

MARY ENGLISH

MARY ENGLISH

AB BA

AB BA

SA

AB

BA

SA

SA

SA