


HOWARD HIMMELWRIGHT

JOSEPH BILLER

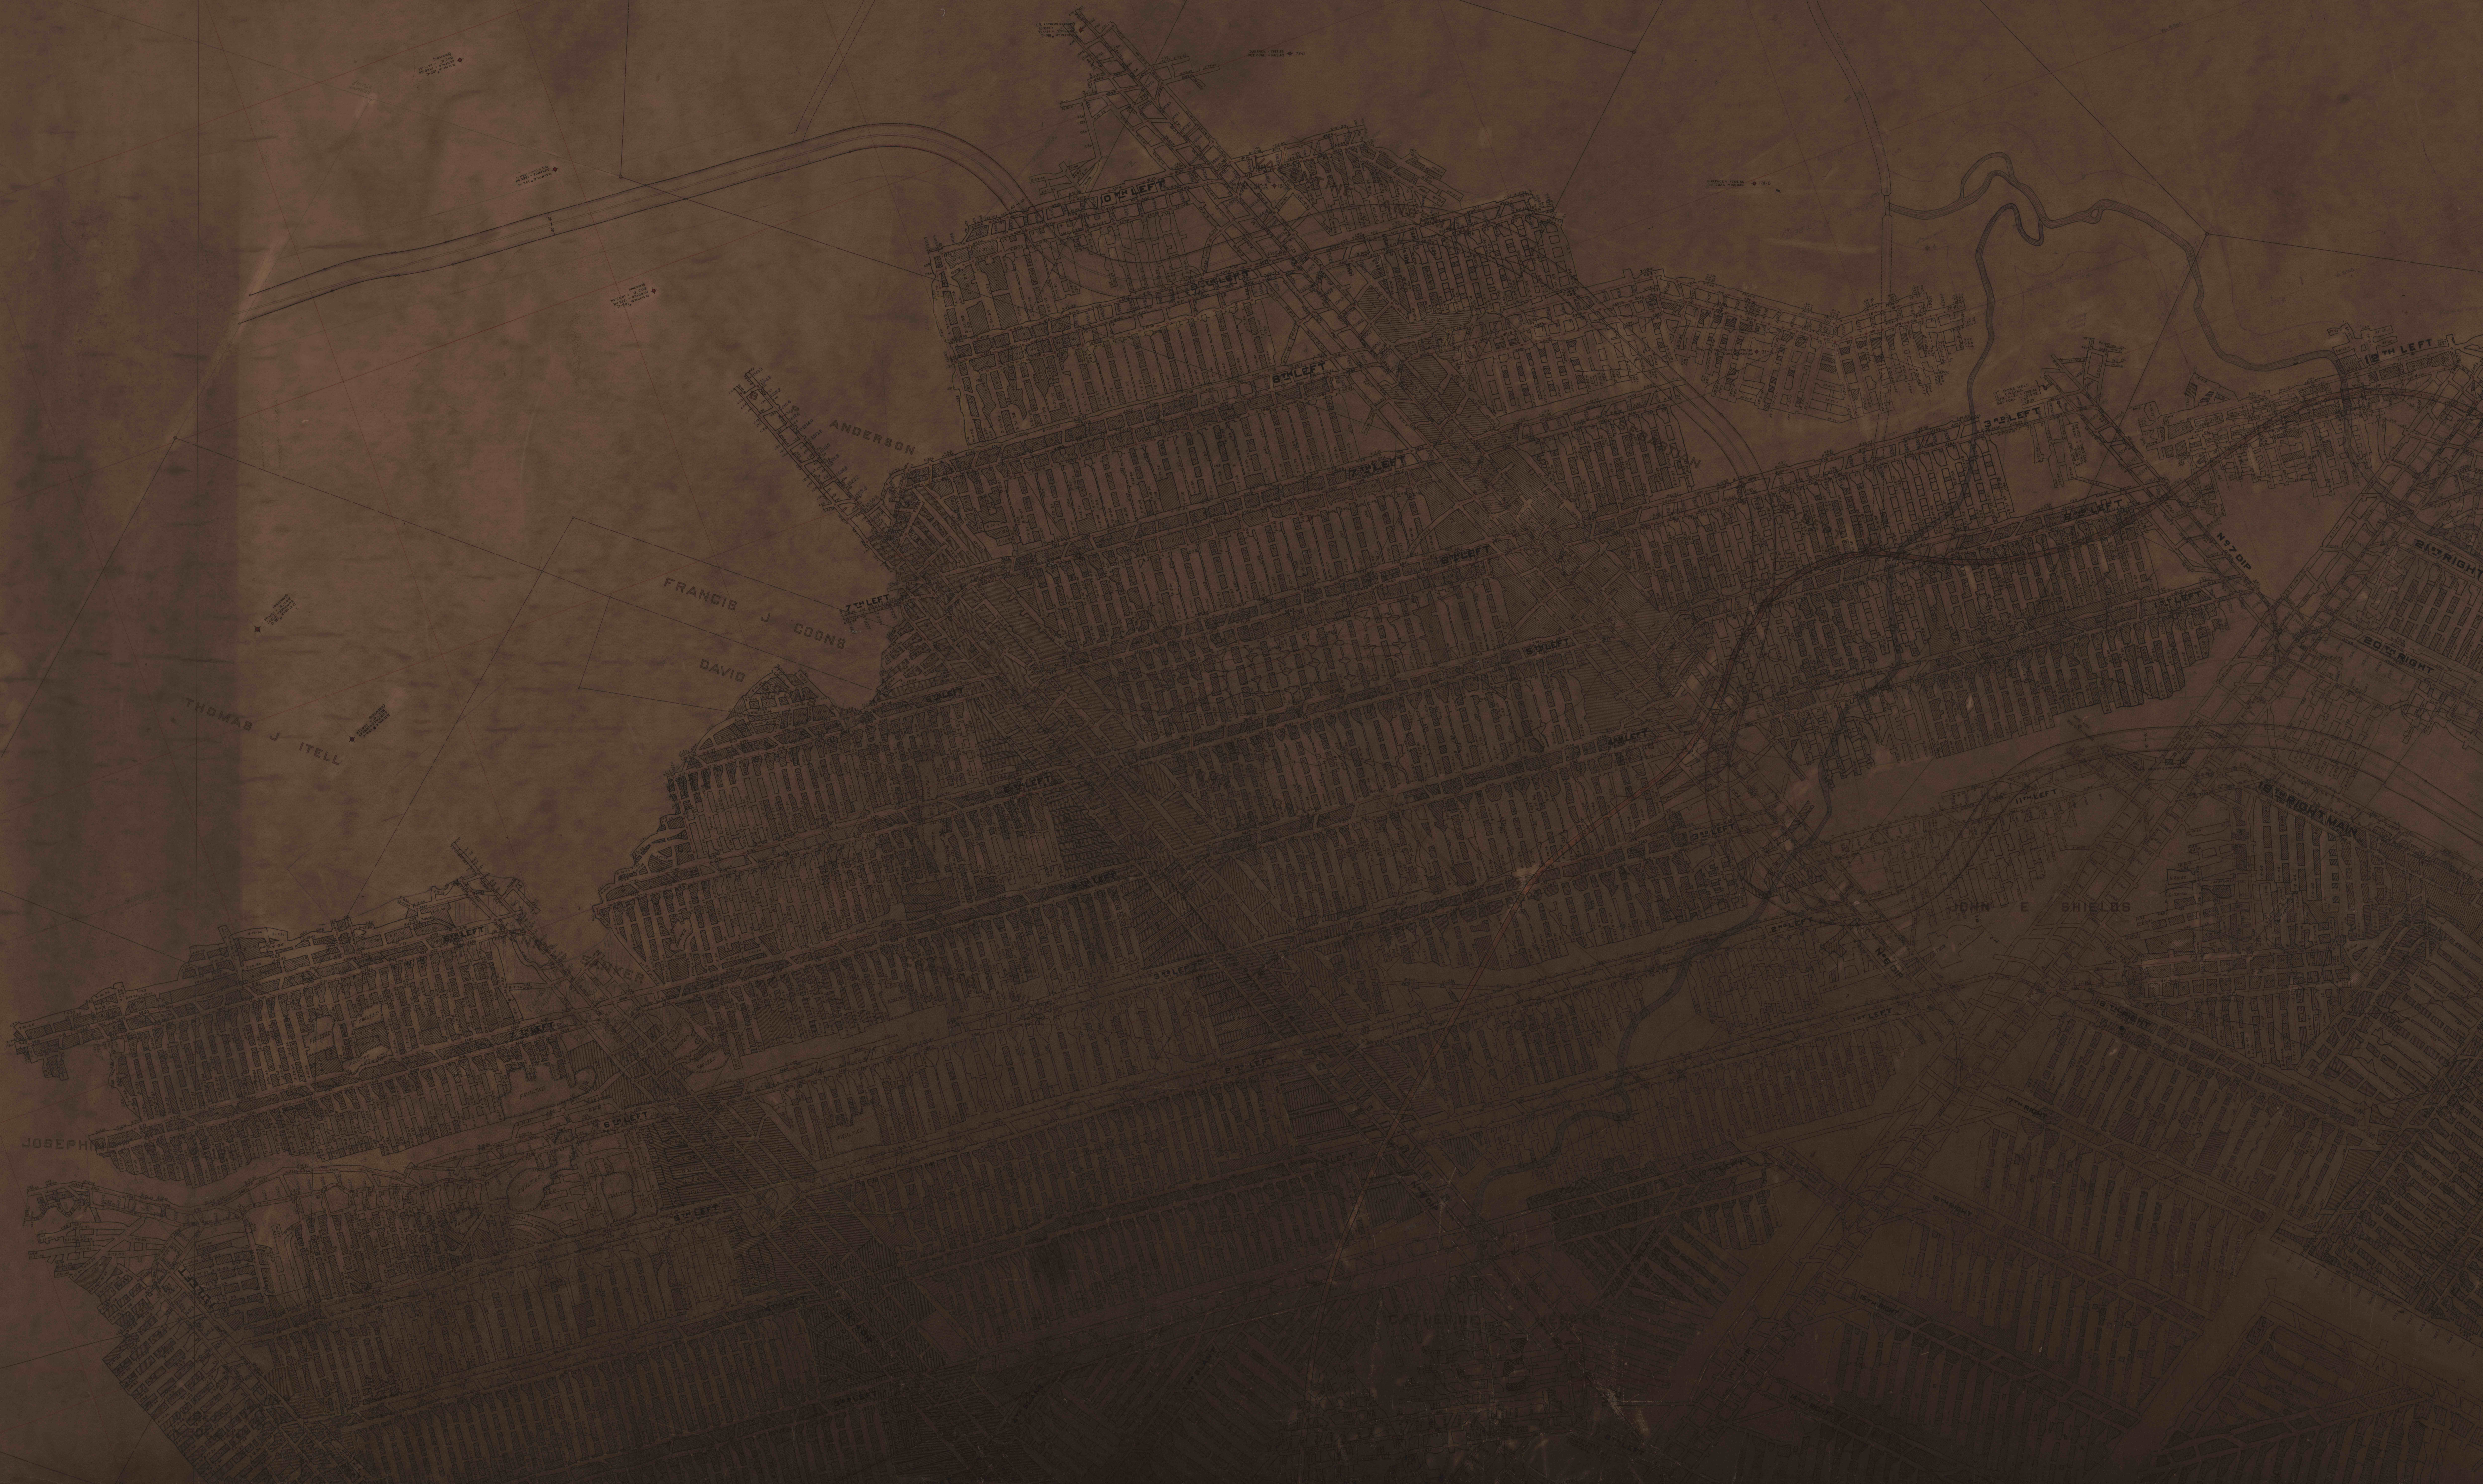

THOMAS J. ITELL

FRANCIS J. COONS

DAVID

ANDERSON

JOHN E. SHIELDS

JOSEPH

10<sup>th</sup> LEFT

8<sup>th</sup> LEFT

7<sup>th</sup> LEFT

6<sup>th</sup> LEFT

5<sup>th</sup> LEFT

4<sup>th</sup> LEFT

3<sup>th</sup> LEFT

2<sup>th</sup> LEFT

1<sup>st</sup> LEFT













