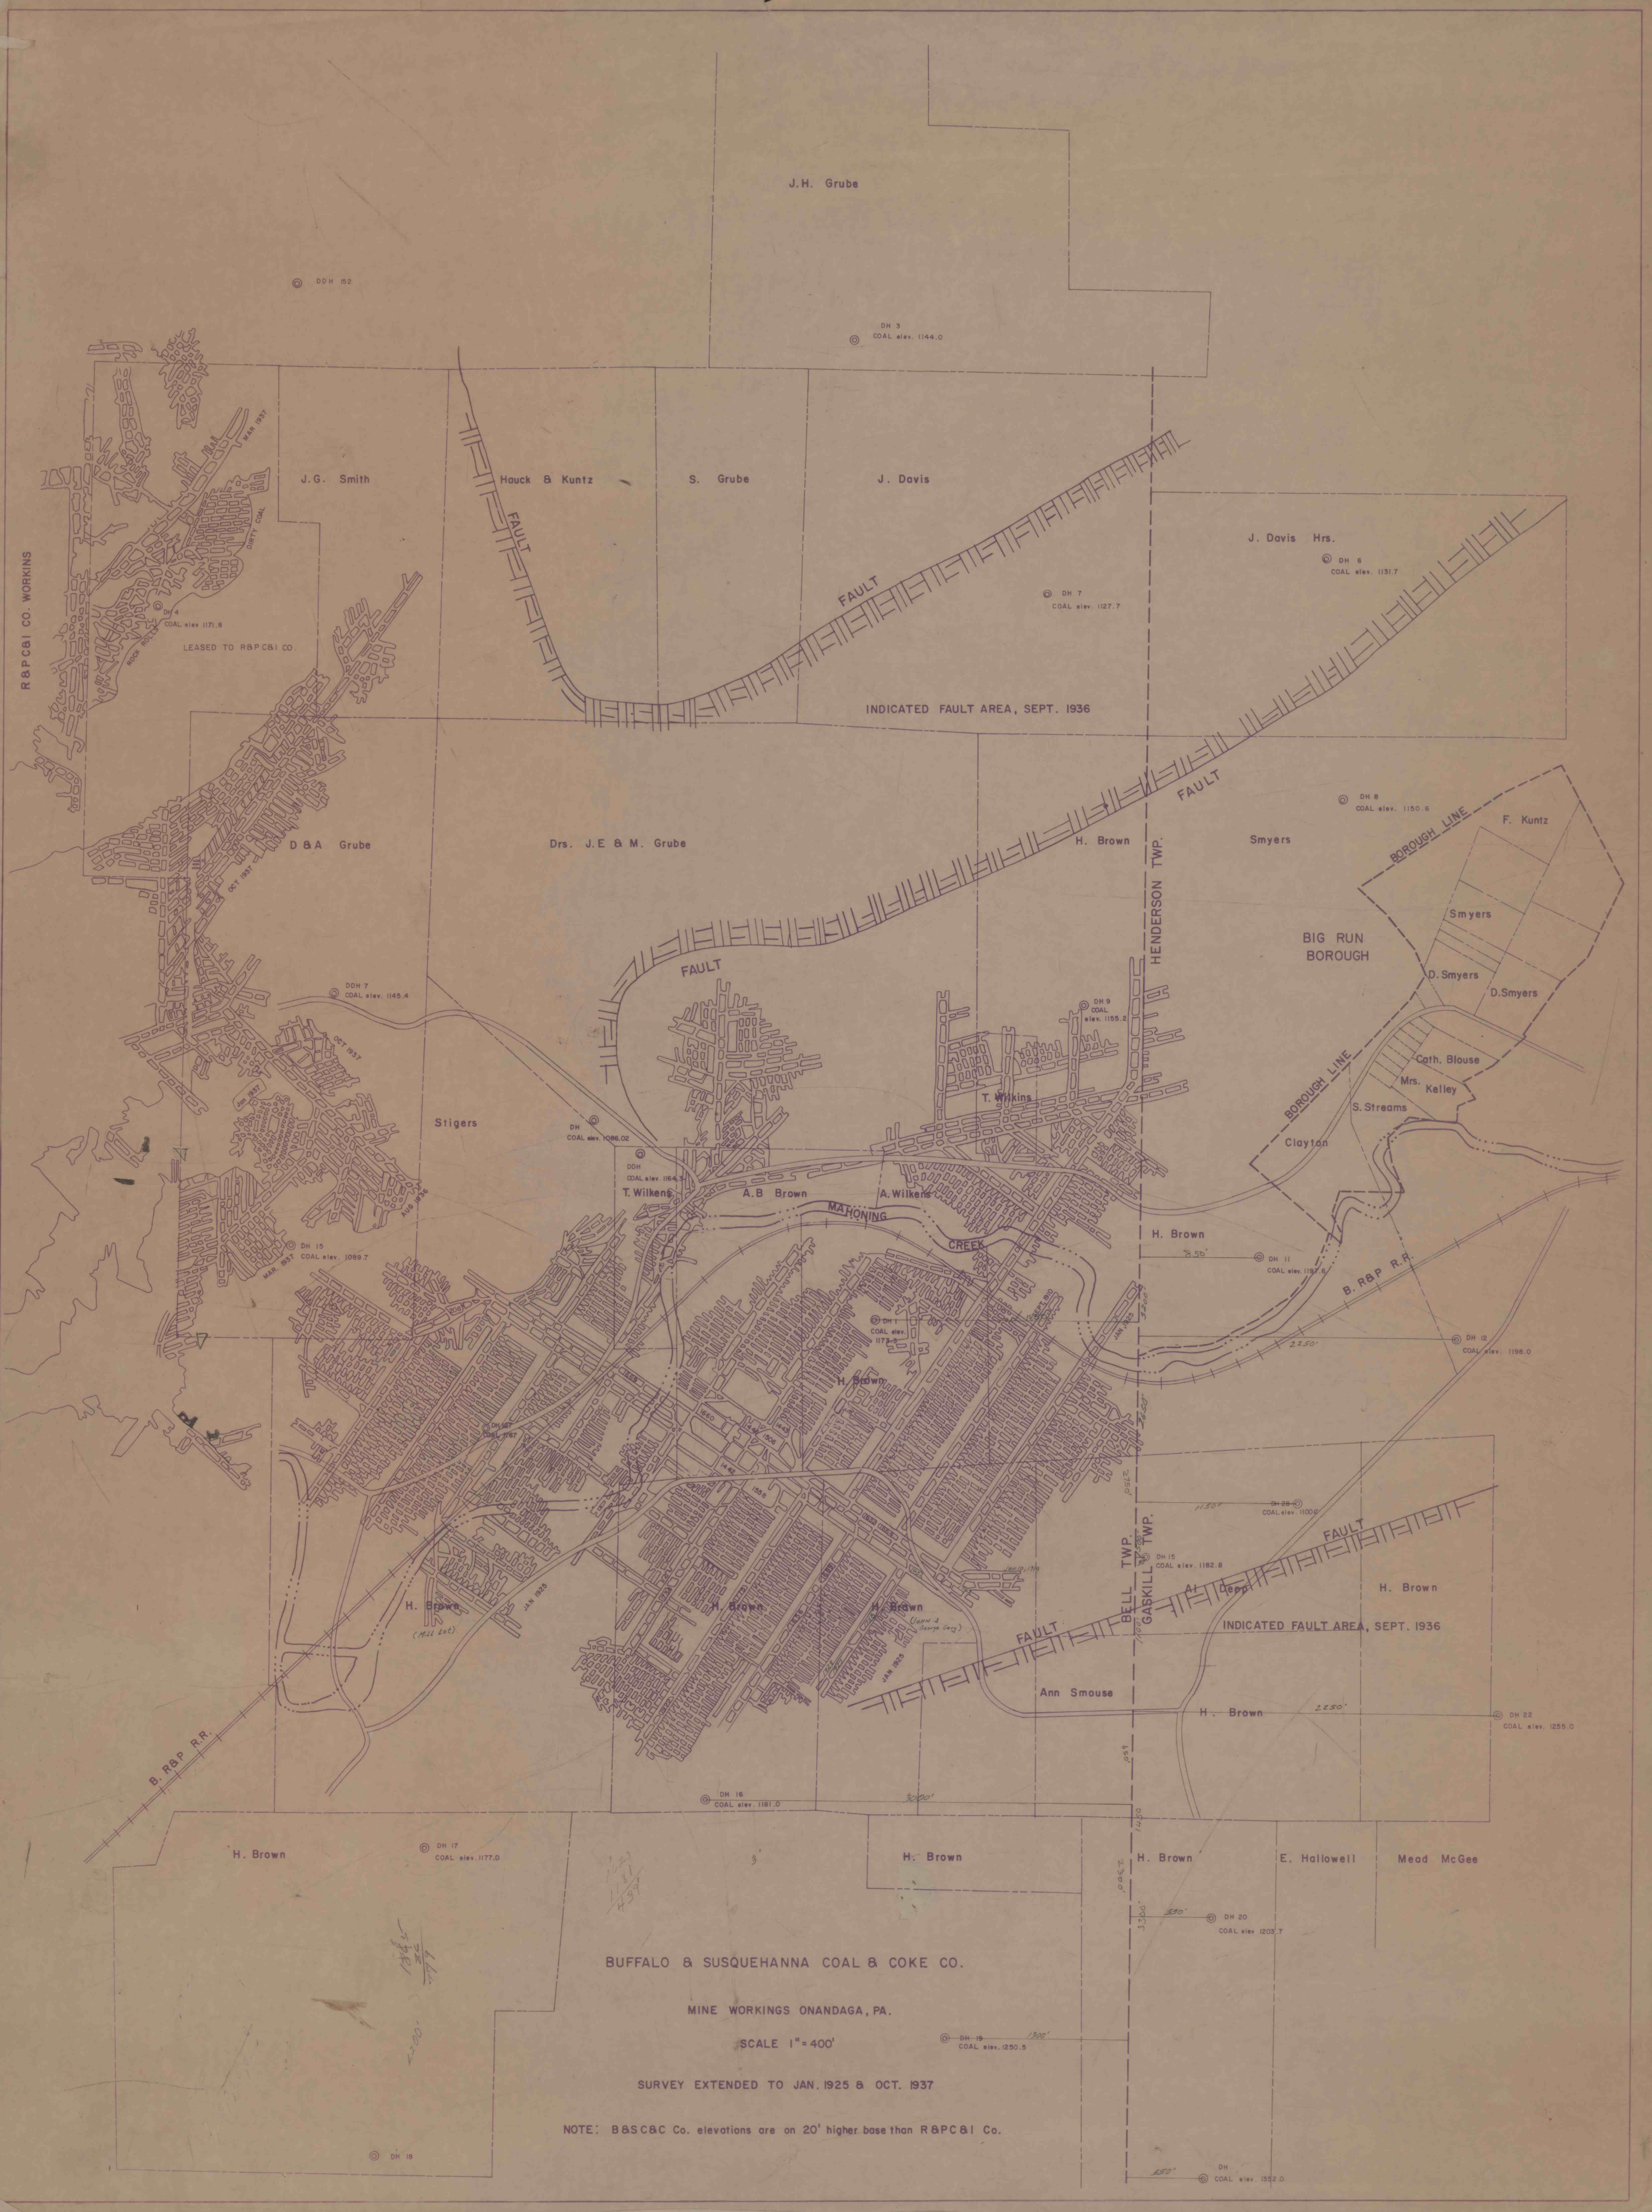
BUFFALO & SUSQUEHANNA COAL & COKE CO.
MINE WORKINGS ONANDAGA, PA.
SCALE 1" = 400'
SURVEY EXTENDED TO JAN. 1925 & OCT. 1937
NOTE: B&SC&C Co. elevations are on 20' higher base than R&PC&I Co.
J.H. Grube
DDH 152
DH 3 COAL elev. 1144.0
R&PC&I CO. WORKINS
J.G. Smith
Hauck & Kuntz
S. Grube
J. Davis
J. Davis Hrs.
DH 6 COAL elev. 1131.7
DH 7 COAL elev. 1127.7
DH 4 COAL elev 1171.8
LEASED TO R&PC&I CO.
ROCK ROLLS
DIRTY COAL
MAR 1937
FAULT
INDICATED FAULT AREA, SEPT. 1936
D&A Grube
Drs. J.E & M. Grube
H. Brown
HENDERSON TWP.
Smyers
DH 8 COAL elev. 1150.6
F. Kuntz
BOROUGH LINE
BIG RUN BOROUGH
D. Smyers
Cath. Blouse
Mrs. Kelley
S. Streams
Clayton
OCT 1937
DDH 7 COAL elev. 1145.4
DH 9 COAL elev. 1155.2
T. Wilkins
Stigers
DH COAL elev. 1086.02
DDH COAL elev. 1164.3
T. Wilkens
A.B Brown
A. Wilkens
MAHONING CREEK
Jan 1937
AUG 1936
DH 15 COAL elev. 1089.7
MAR. 1937
DH 11 COAL elev. 1197.6
B. R&P R.R.
DH 12 COAL elev. 1198.0
DH 1 COAL elev. 1173.3
JAN. 1925
DH 127 COAL 1167
DH 28 COAL elev. 1100.0
DH 15 COAL elev. 1182.8
BELL TWP.
GASKILL TWP.
Al Deep
(Mill Lot)
(JOHN & George Gery)
Ann Smouse
DH 22 COAL elev. 1255.0
DH 16 COAL elev. 1181.0
DH 17 COAL elev. 1177.0
E. Hallowell
Mead McGee
DH 20 COAL elev 1203.7
DH 19 COAL elev. 1250.5
DH 18
DH COAL elev. 1352.0