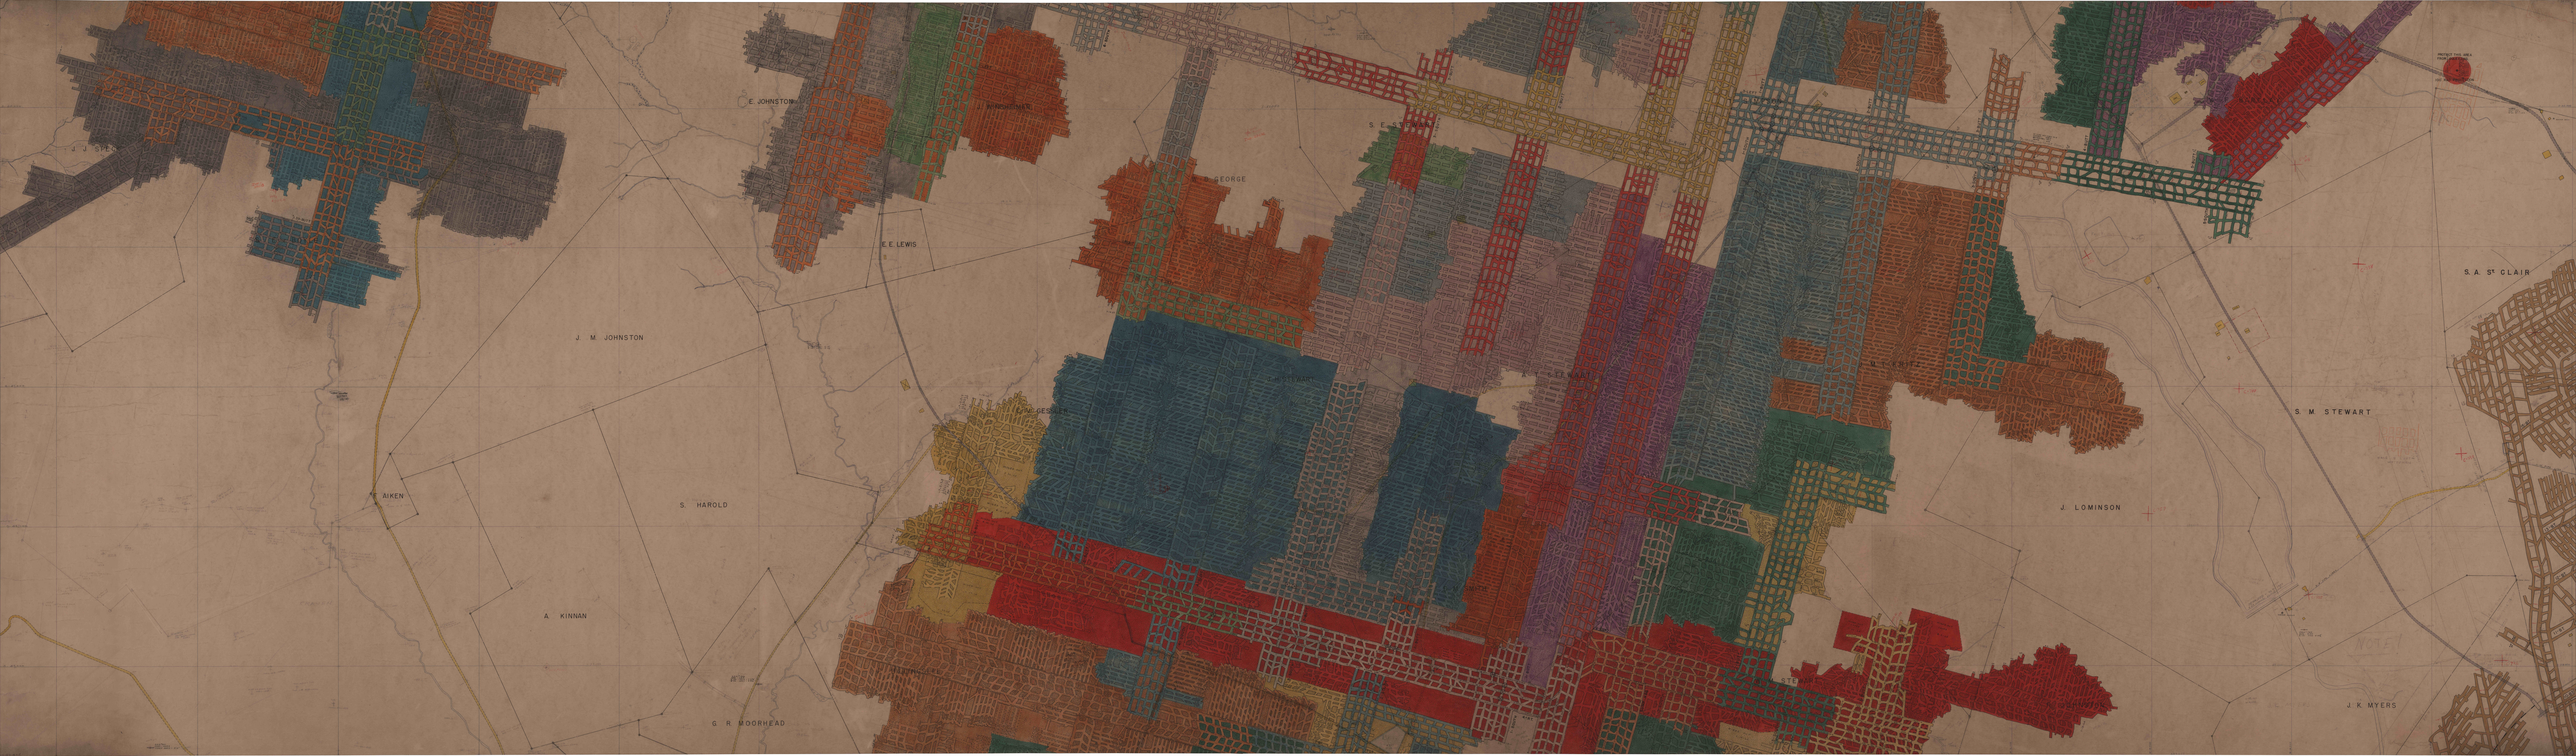
E. JOHNSTON
E. E. LEWIS
J. M. JOHNSTON
T. AIKEN
S. HAROLD
A. KINNAN
G. R. MOORHEAD
S. E. STEWART
S. A. St CLAIR
S. M. STEWART
J. LOMINSON
J. K. MYERS