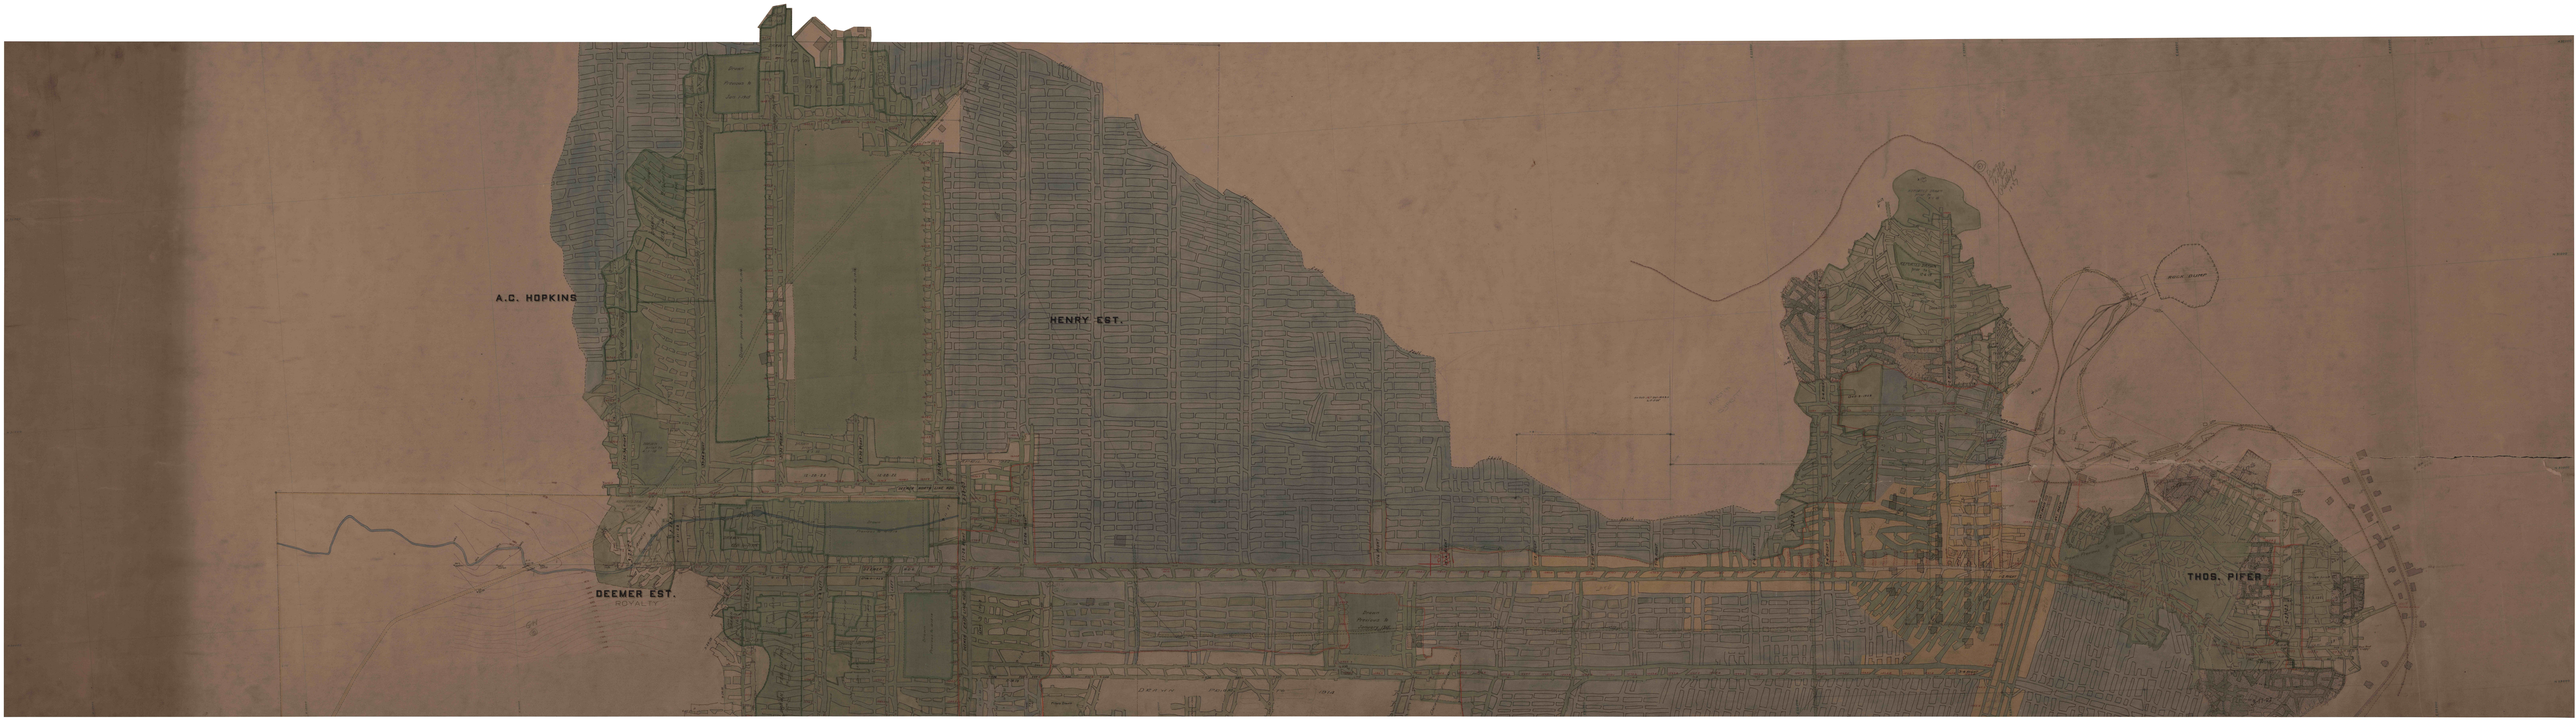
A.C. HOPKINS
HENRY EST.
DEEMER EST.
ROYALTY
THOS. PIFER